

SISTEMA DI COORDINATE GEOGRAFICHE

GAUSS-BOAGA 12° EST 1940 Datum



MINISTERO DELLE INFRASTRUTTURE E DEI TRASPORTI

MAGISTRATO ALLE ACQUE

Palazzo X Savi - San Polo, 19 - 30125 Venezia

NUOVI INTERVENTI PER LA SALVAGUARDIA DI VENEZIA

LEGGE 29-11-1984 N. 798

INTERVENTI PER L'ARRESTO E L'INVERSIONE DEI PROCESSI DI DEGRADO DELLA LAGUNA

SISTEMAZIONE DELLE SPONDE

DI PORTO MARGHERA

STATO DELLE OPERE AS-BUILT

DESCRIZIONE:

OP328 - STATO FINALE DELLE OPERE

CANALE INDUSTRIALE BRENTELLA

TRA LE PROGRESSIVE 85.21 E 135.26

DATA: 15/03/2010

SCALA: 1:200

PIANTA CHIAVE

LEGENDA

Dati tecnici

Dati geotecnici

Fotografie

Riferimenti topografici


Disegni di progetto

Relazioni di progetto

CONCESSIONARIO

Consorzio Venezia Nuova


Servizio Informativo

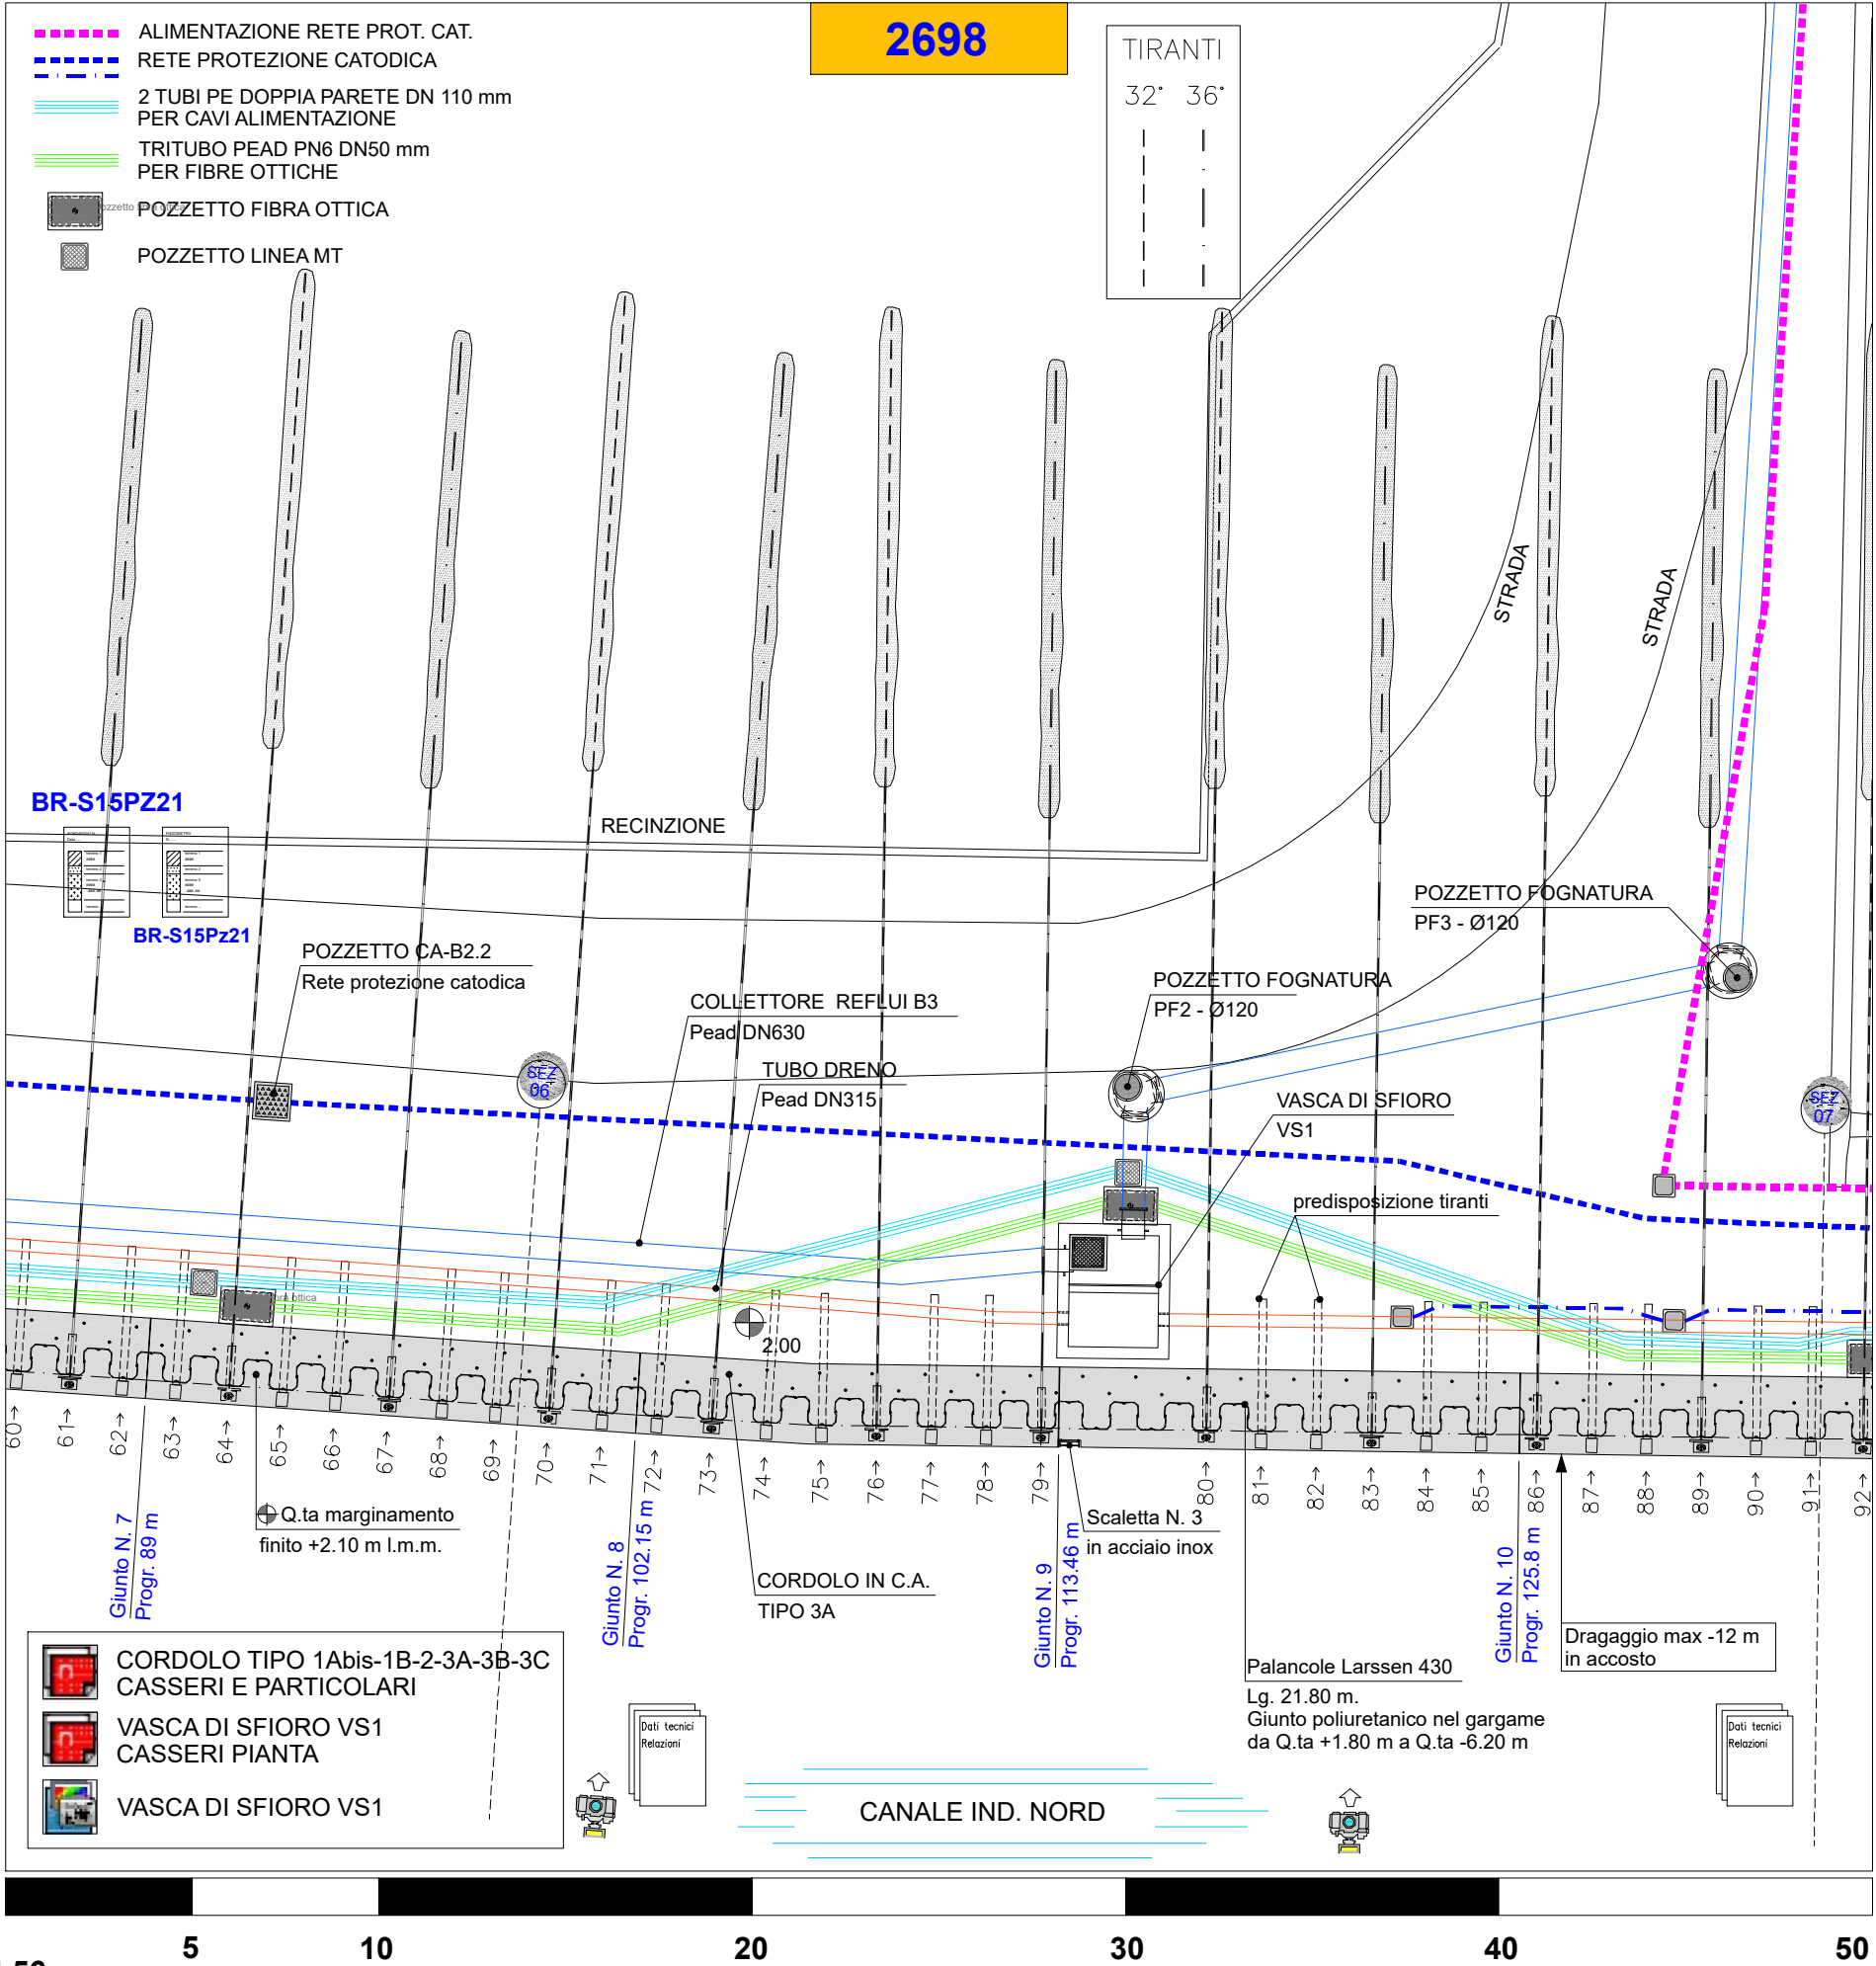



**TORNA A
1:1000**


Consorzio Venezia Nuova
Servizio Informativo

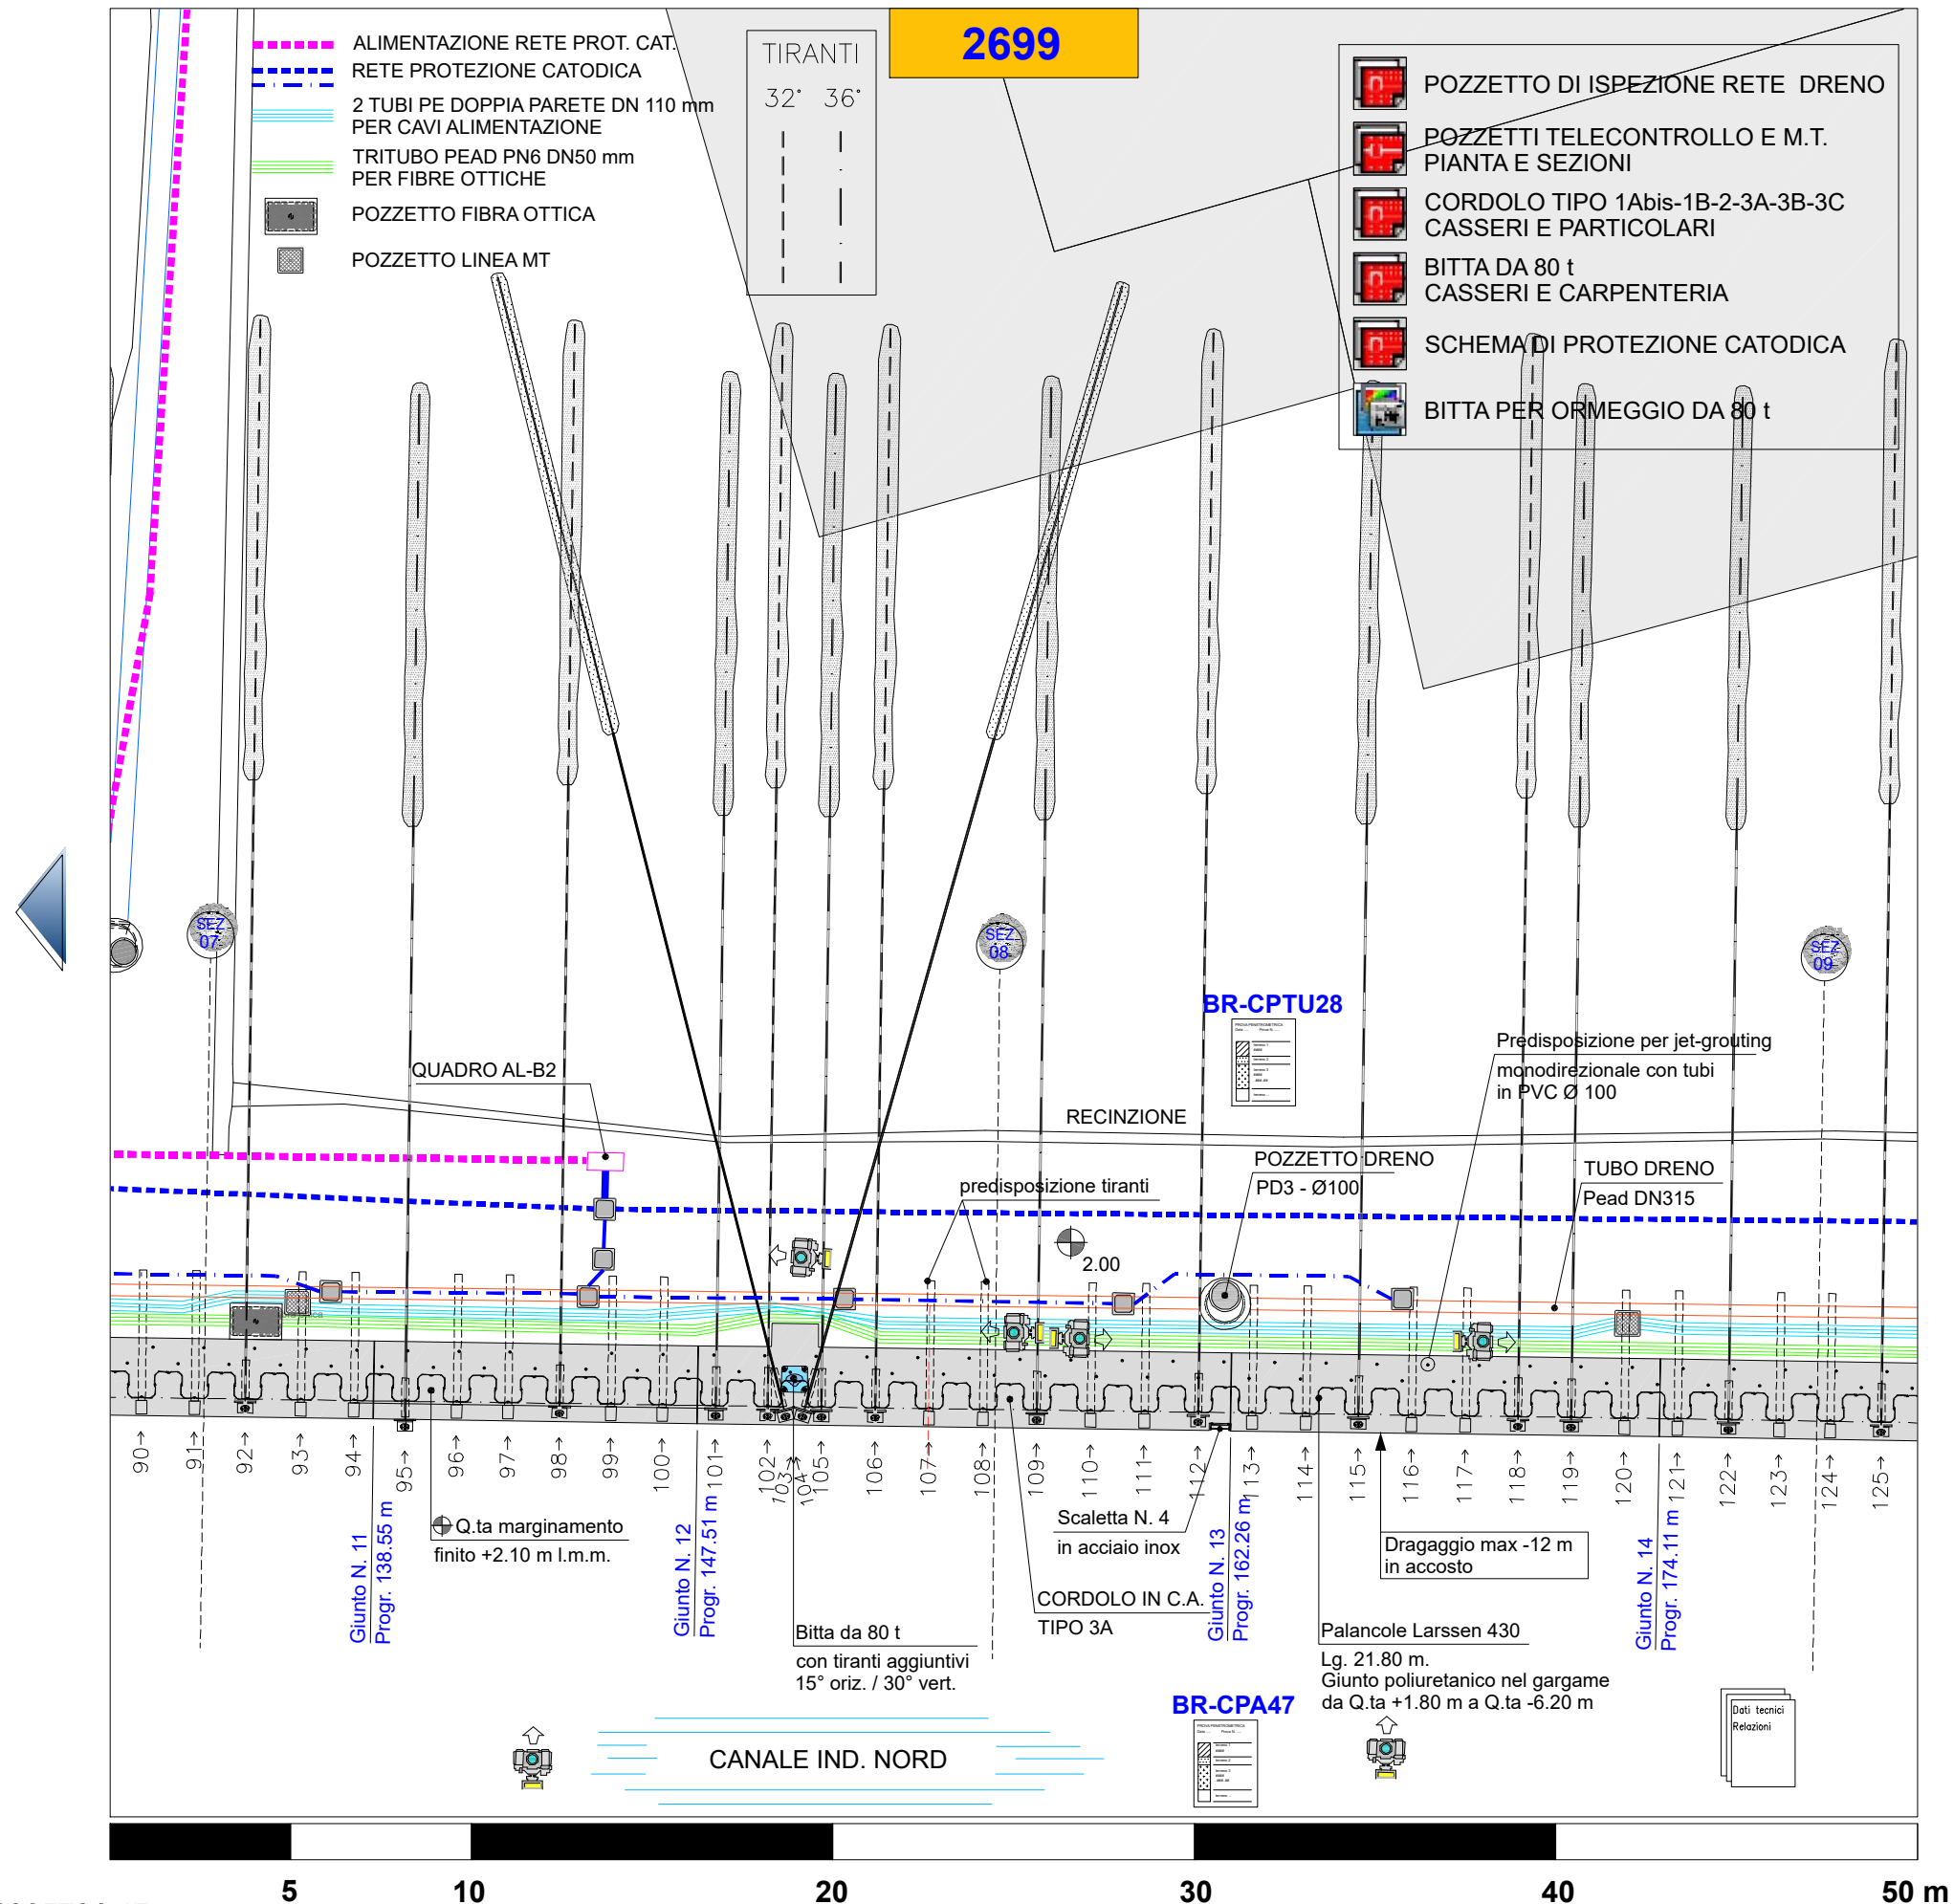

E 2305701.47
N 5037707.54

**TORNA A
1:1000**

Consorzio Venezia Nuova
Servizio Informativo

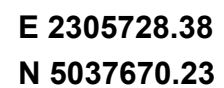


E 2305825.09
N 5037621.62

SISTEMA DI COORDINATE GEOGRAFICHE
GAUSS-BOAGA 12° EST 1940 Datum



MINISTERO DELLE INFRASTRUTTURE E DEI TRASPORTI	
MAGISTRATO ALLE ACQUE	
Palazzo X Savi - San Polo, 19 - 30125 Venezia	
NUOVI INTERVENTI PER LA SALVAGUARDIA DI VENEZIA	
LEGGE 29-11-1984 N. 798	
INTERVENTI PER L'ARRESTO E L'INVERSIONE DEI PROCESSI DI DEGRADO DELLA LAGUNA	
SISTEMAZIONE DELLE SPONDE DI PORTO MARGHERA	
STATO DELLE OPERE AS-BUILT	
DESCRIZIONE:	
OP328 - STATO FINALE DELLE OPERE	
CANALE INDUSTRIALE BRENTELLA	
TRA LE PROGRESSIVE 223.27 E 273.27	
DATA: 15/03/2010	SCALA: 1:200
PIANTA CHIAVE	LEGENDA
	Dati tecnici
	Dati geotecnici
	Fotografie
	Riferimenti topografici
Disegni di progetto	Relazioni di progetto
CONCESSIONARIO	
Consorzio Venezia Nuova	
Servizio Informativo	

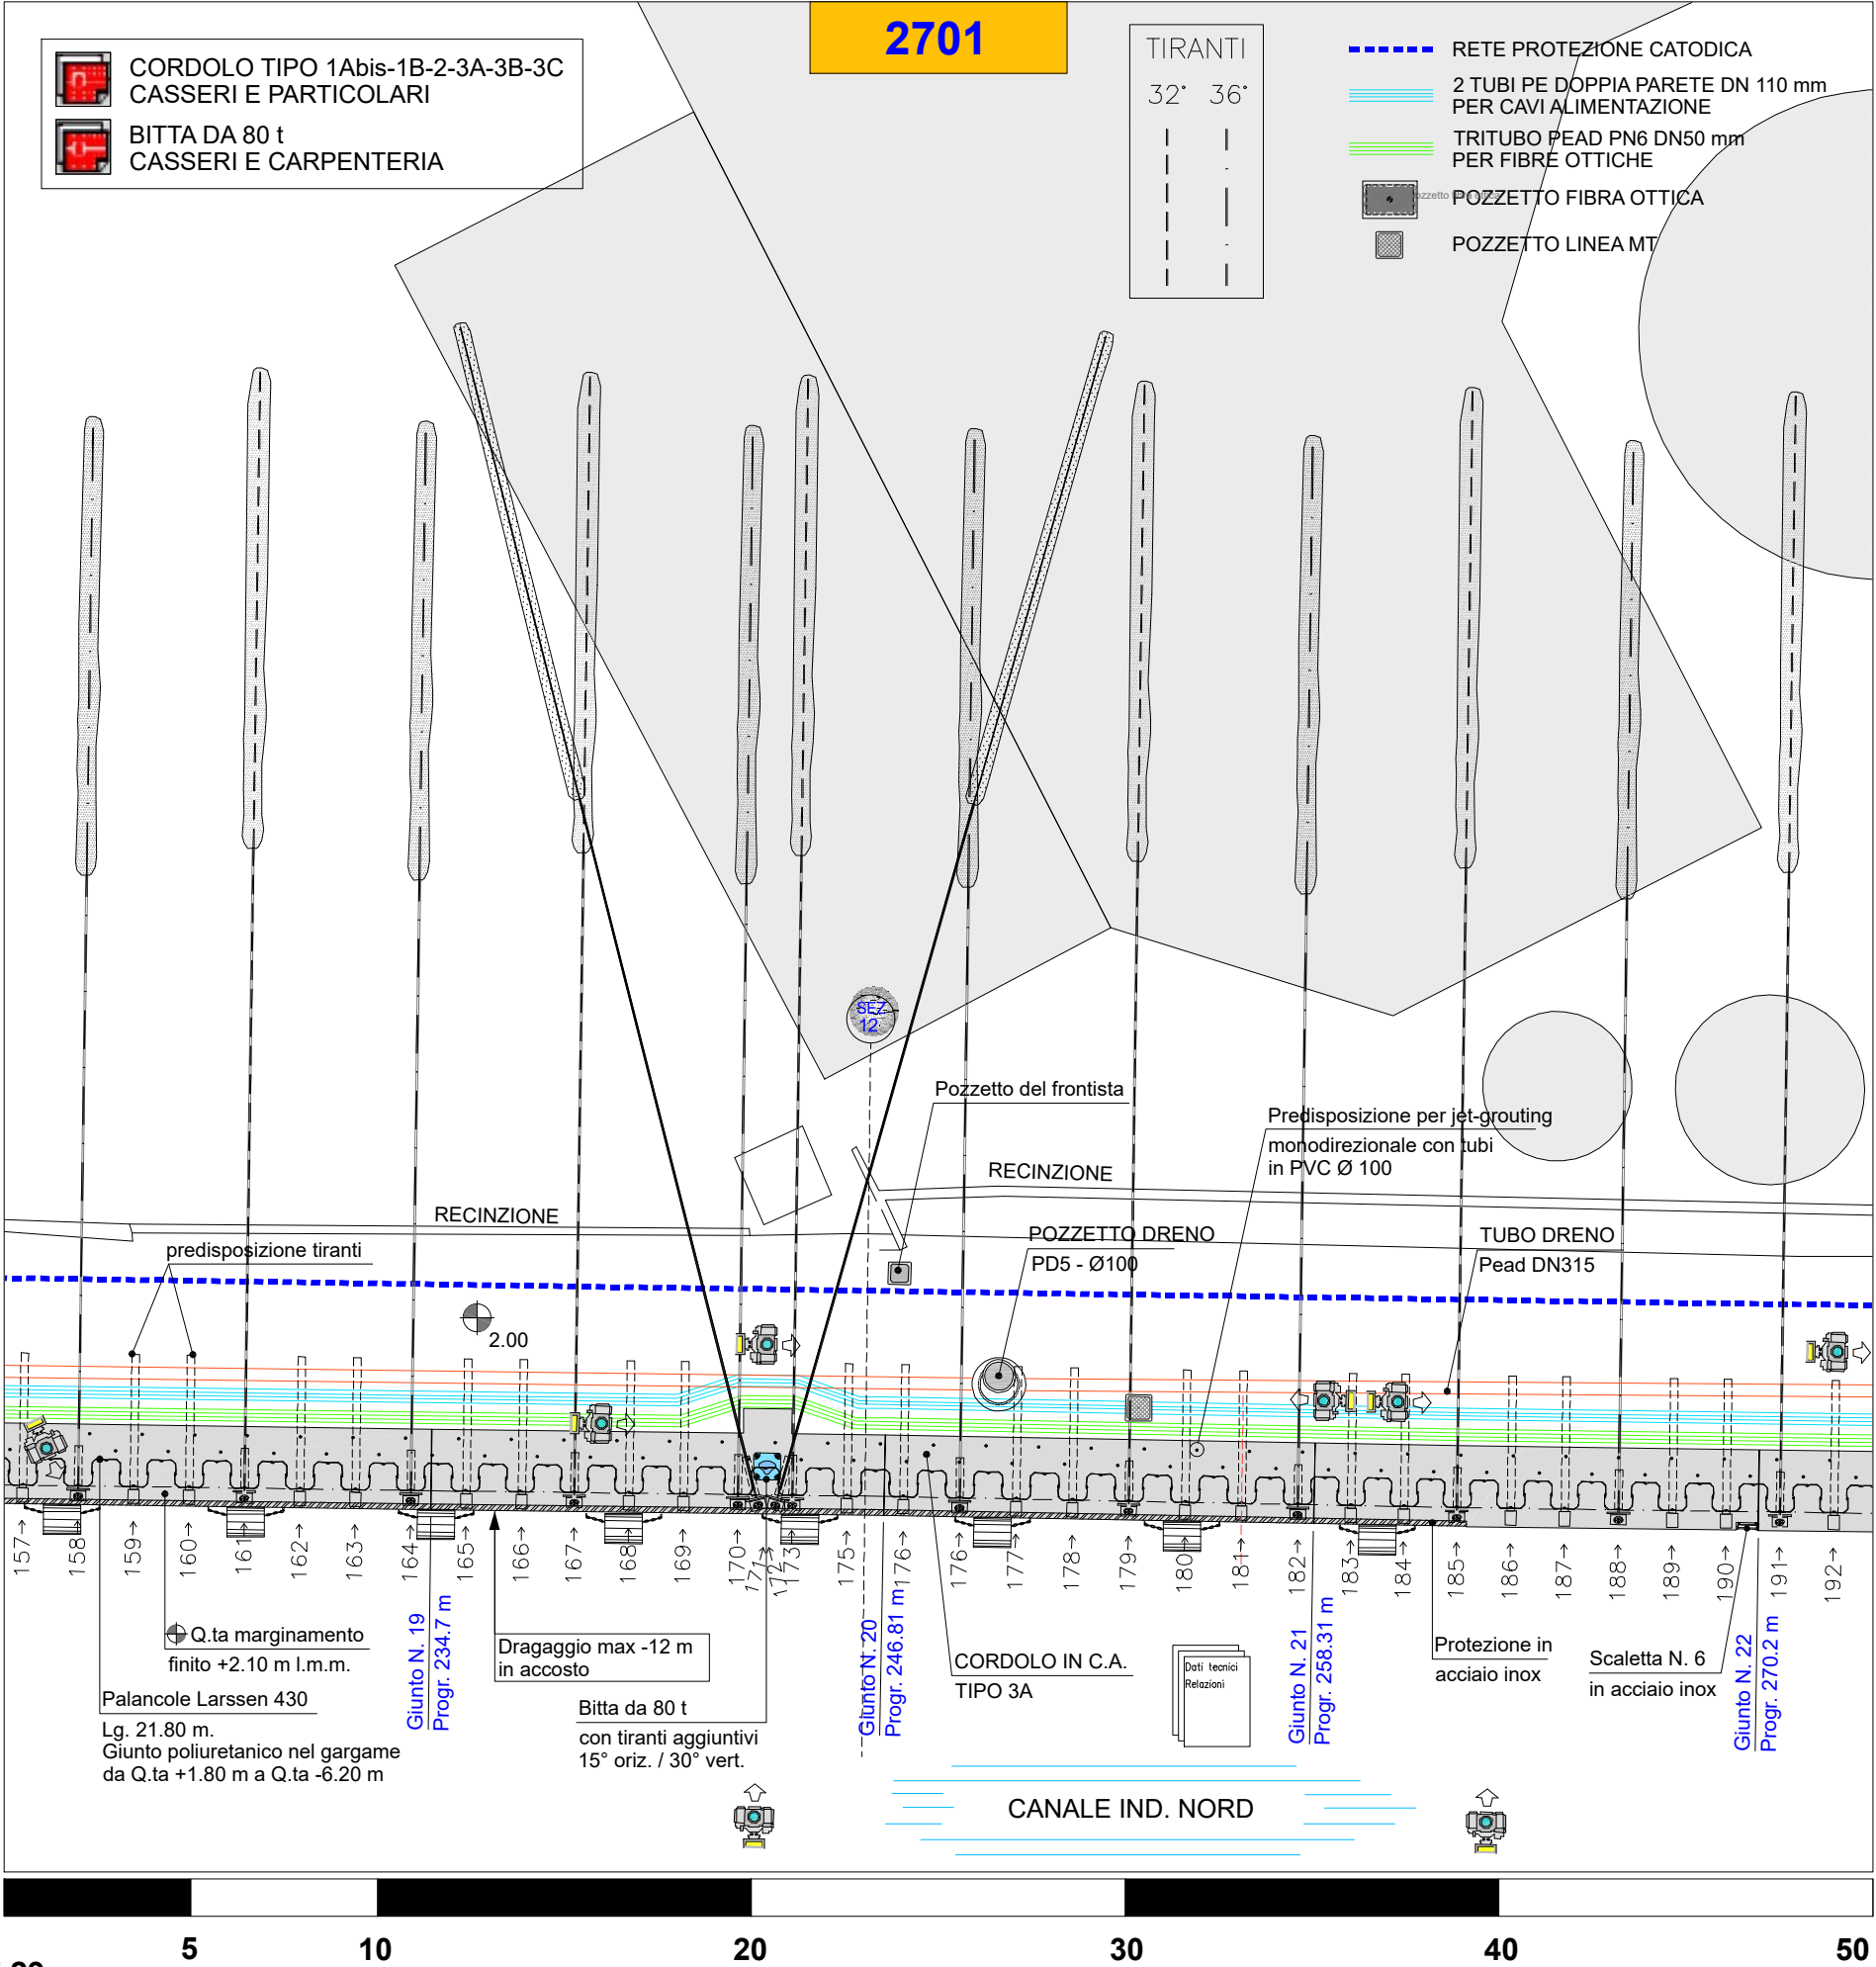

E 2305755.29
N 5037632.93

E 2305852.00
N 5037584.31

PROTOCOLLO AdSP MAS.E.0009009.22-04-2025

SISTEMA DI COORDINATE GEOGRAFICHE
GAUSS-BOAGA 12° EST 1940 Datum



MINISTERO DELLE INFRASTRUTTURE E DEI TRASPORTI

MAGISTRATO ALLE ACQUE

Palazzo X Savi - San Polo, 19 - 30125 Venezia

NUOVI INTERVENTI PER LA SALVAGUARDIA DI VENEZIA

LEGGE 29-11-1984 N. 798

INTERVENTI PER L'ARRESTO E L'INVERSIONE DEI PROCESSI DI DEGRADO DELLA LAGUNA

SISTEMAZIONE DELLE SPONDE

DI PORTO MARGHERA

STATO DELLE OPERE AS-BUILT

DESCRIZIONE:

OP328 - STATO FINALE DELLE OPERE

CANALE INDUSTRIALE BRENTELLA

TRA LE PROGRESSIVE 269.27 E 319.46

DATA: 15/03/2010

SCALA: 1:200

PIANTA CHIAVE

LEGENDA

Dati tecnici

Dati geotecnici

Fotografie

Riferimenti topografici


Disegni di progetto

Relazioni di progetto

CONCESSIONARIO

Consorzio Venezia Nuova

Servizio Informativo

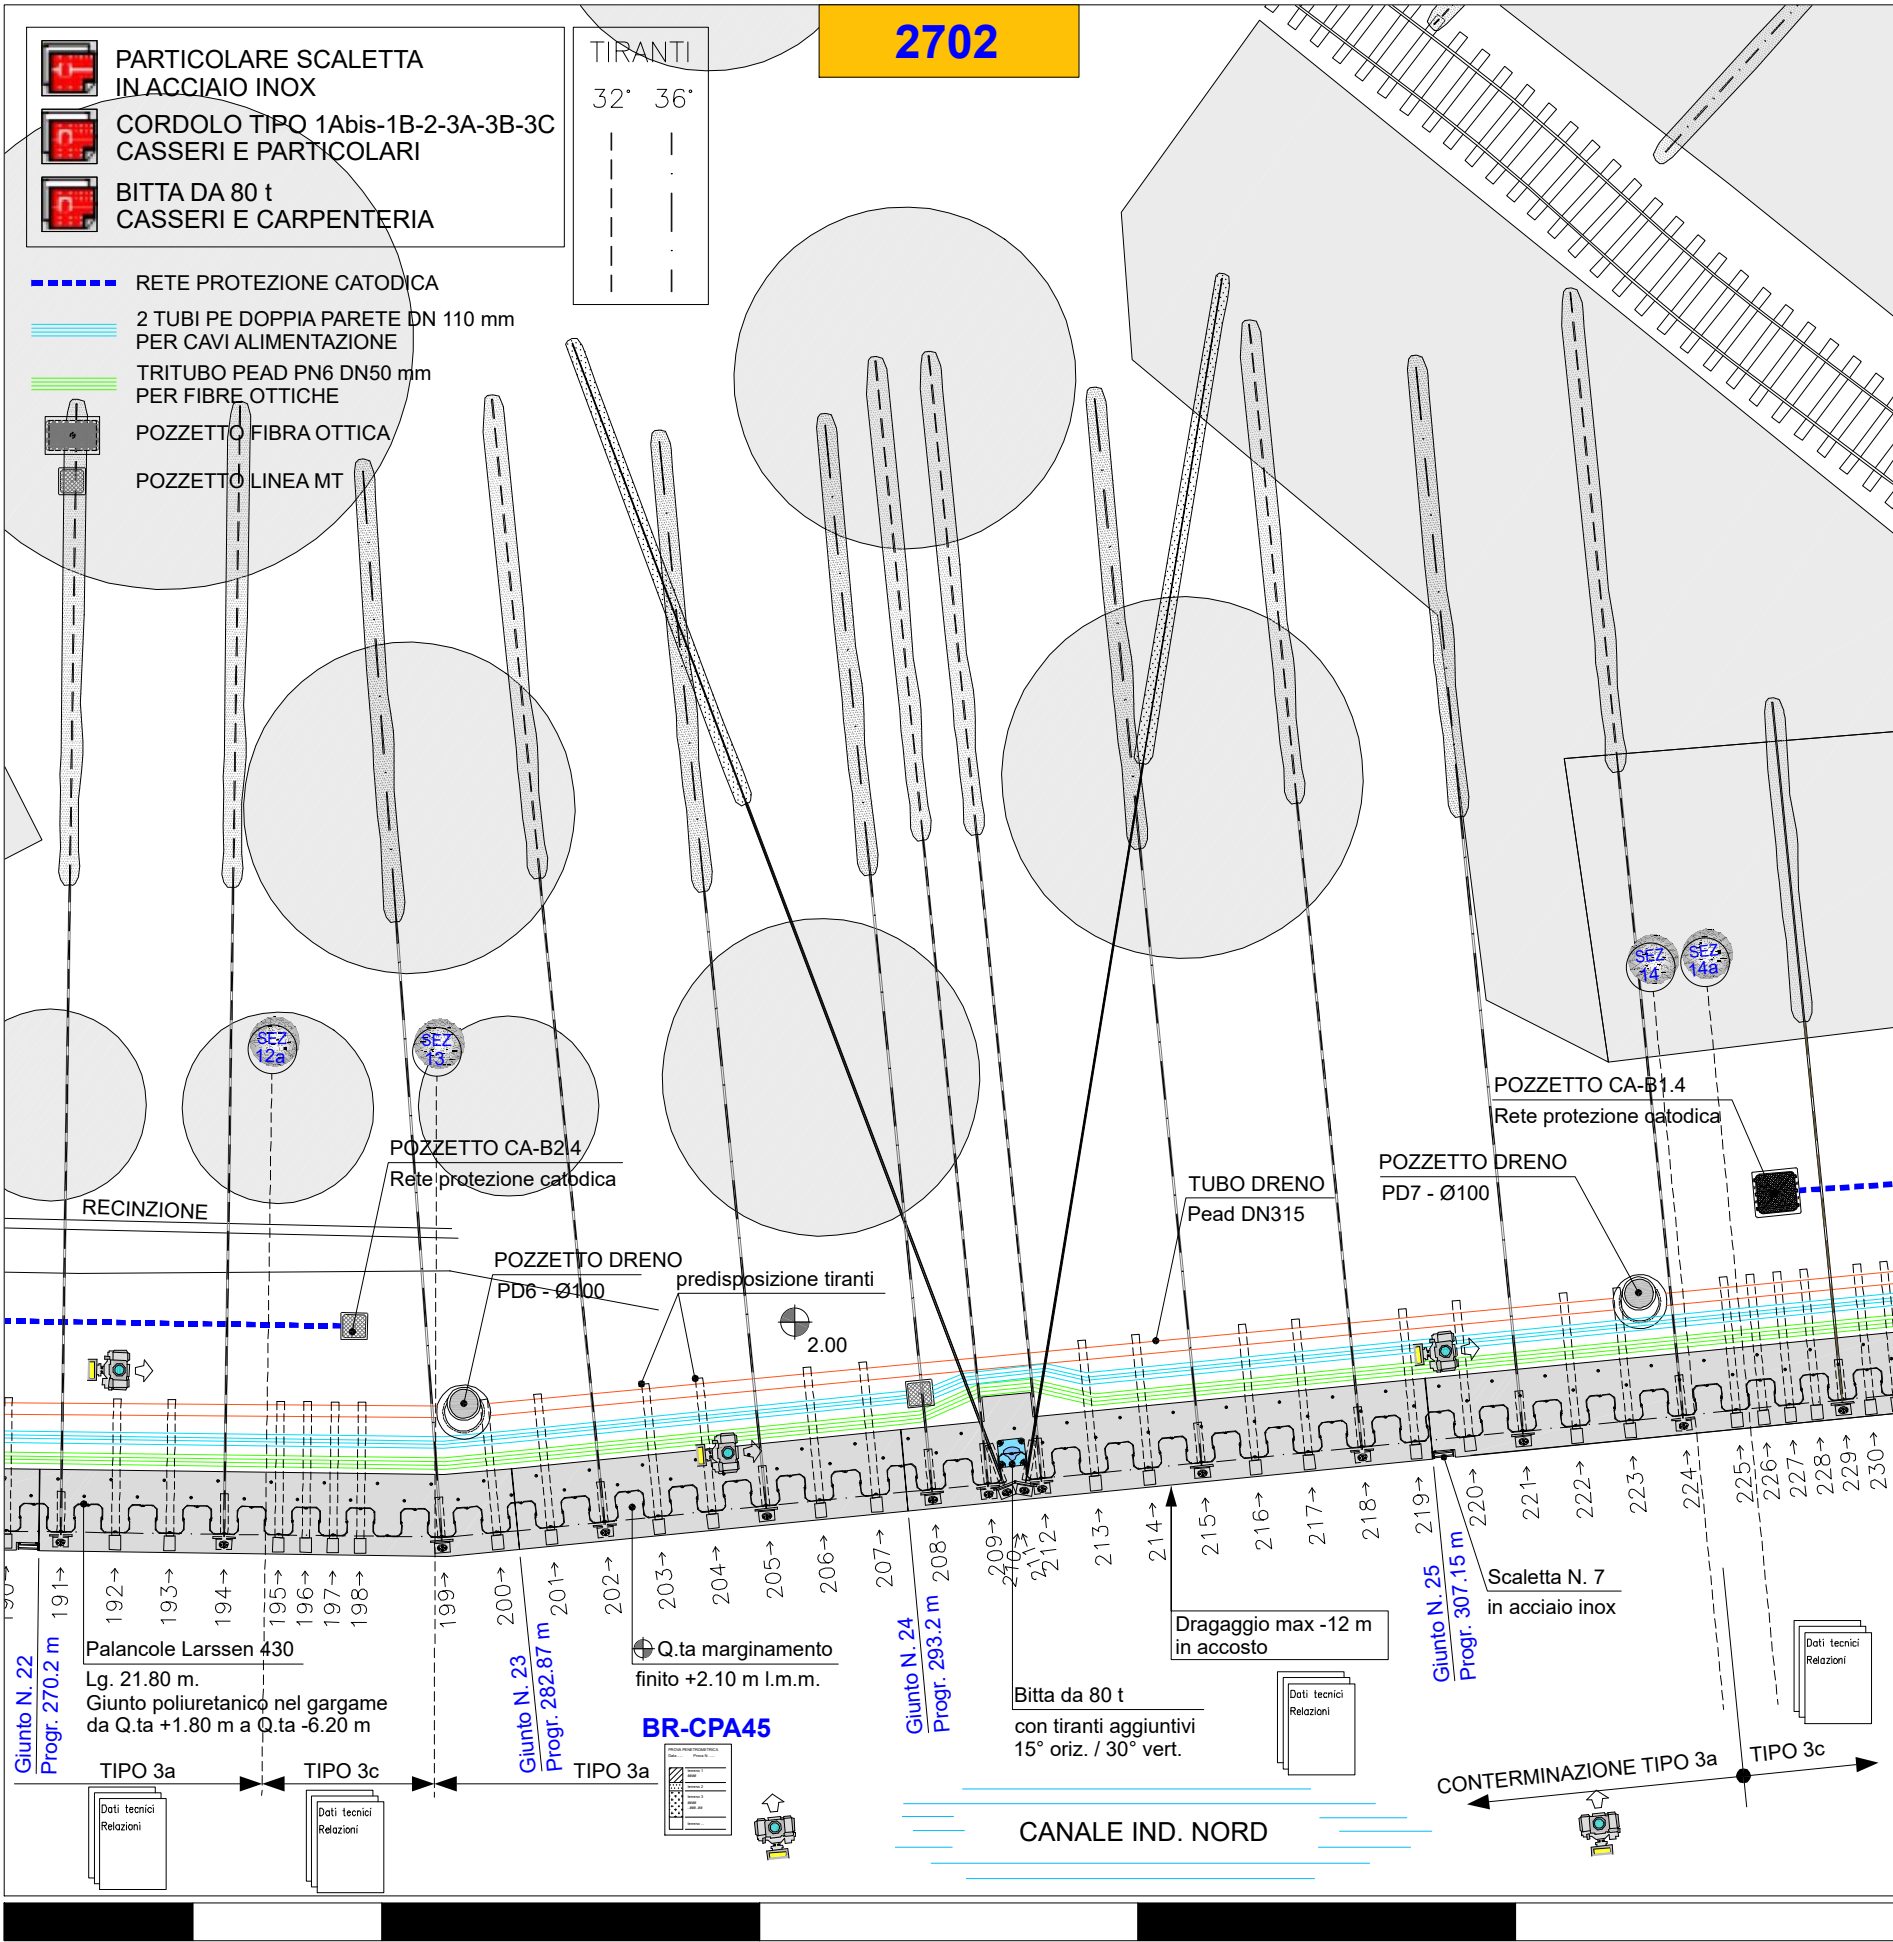


E 2305782.20
N 5037595.62

E 2305878.90
N 5037547.00

SISTEMA DI COORDINATE GEOGRAFICHE
GAUSS-BOAGA 12° EST 1940 Datum



MINISTERO DELLE INFRASTRUTTURE E DEI TRASPORTI	
MAGISTRATO ALLE ACQUE	
Palazzo X Savi - San Polo, 19 - 30125 Venezia	
NUOVI INTERVENTI PER LA SALVAGUARDIA DI VENEZIA	
LEGGE 29-11-1984 N. 798	
INTERVENTI PER L'ARRESTO E L'INVERSIONE DEI PROCESSI DI DEGRADO DELLA LAGUNA	
SISTEMAZIONE DELLE SPONDE	
DI PORTO MARGHERA	
STATO DELLE OPERE AS-BUILT	
DESCRIZIONE:	
OP328 - STATO FINALE DELLE OPERE	
CANALE INDUSTRIALE BRENTELLA	
TRA LE PROGRESSIVE 315.44 E 395.05	
DATA:	15/03/2010
SCALA:	1:200
PIANTA CHIAVE	LEGENDA
	Dati tecnici
	Dati geotecnici
	Fotografie
	Riferimenti topografici
	Disegni di progetto
Relazioni di progetto	
CONCESSIONARIO	
Consorzio Venezia Nuova	
Servizio Informativo	

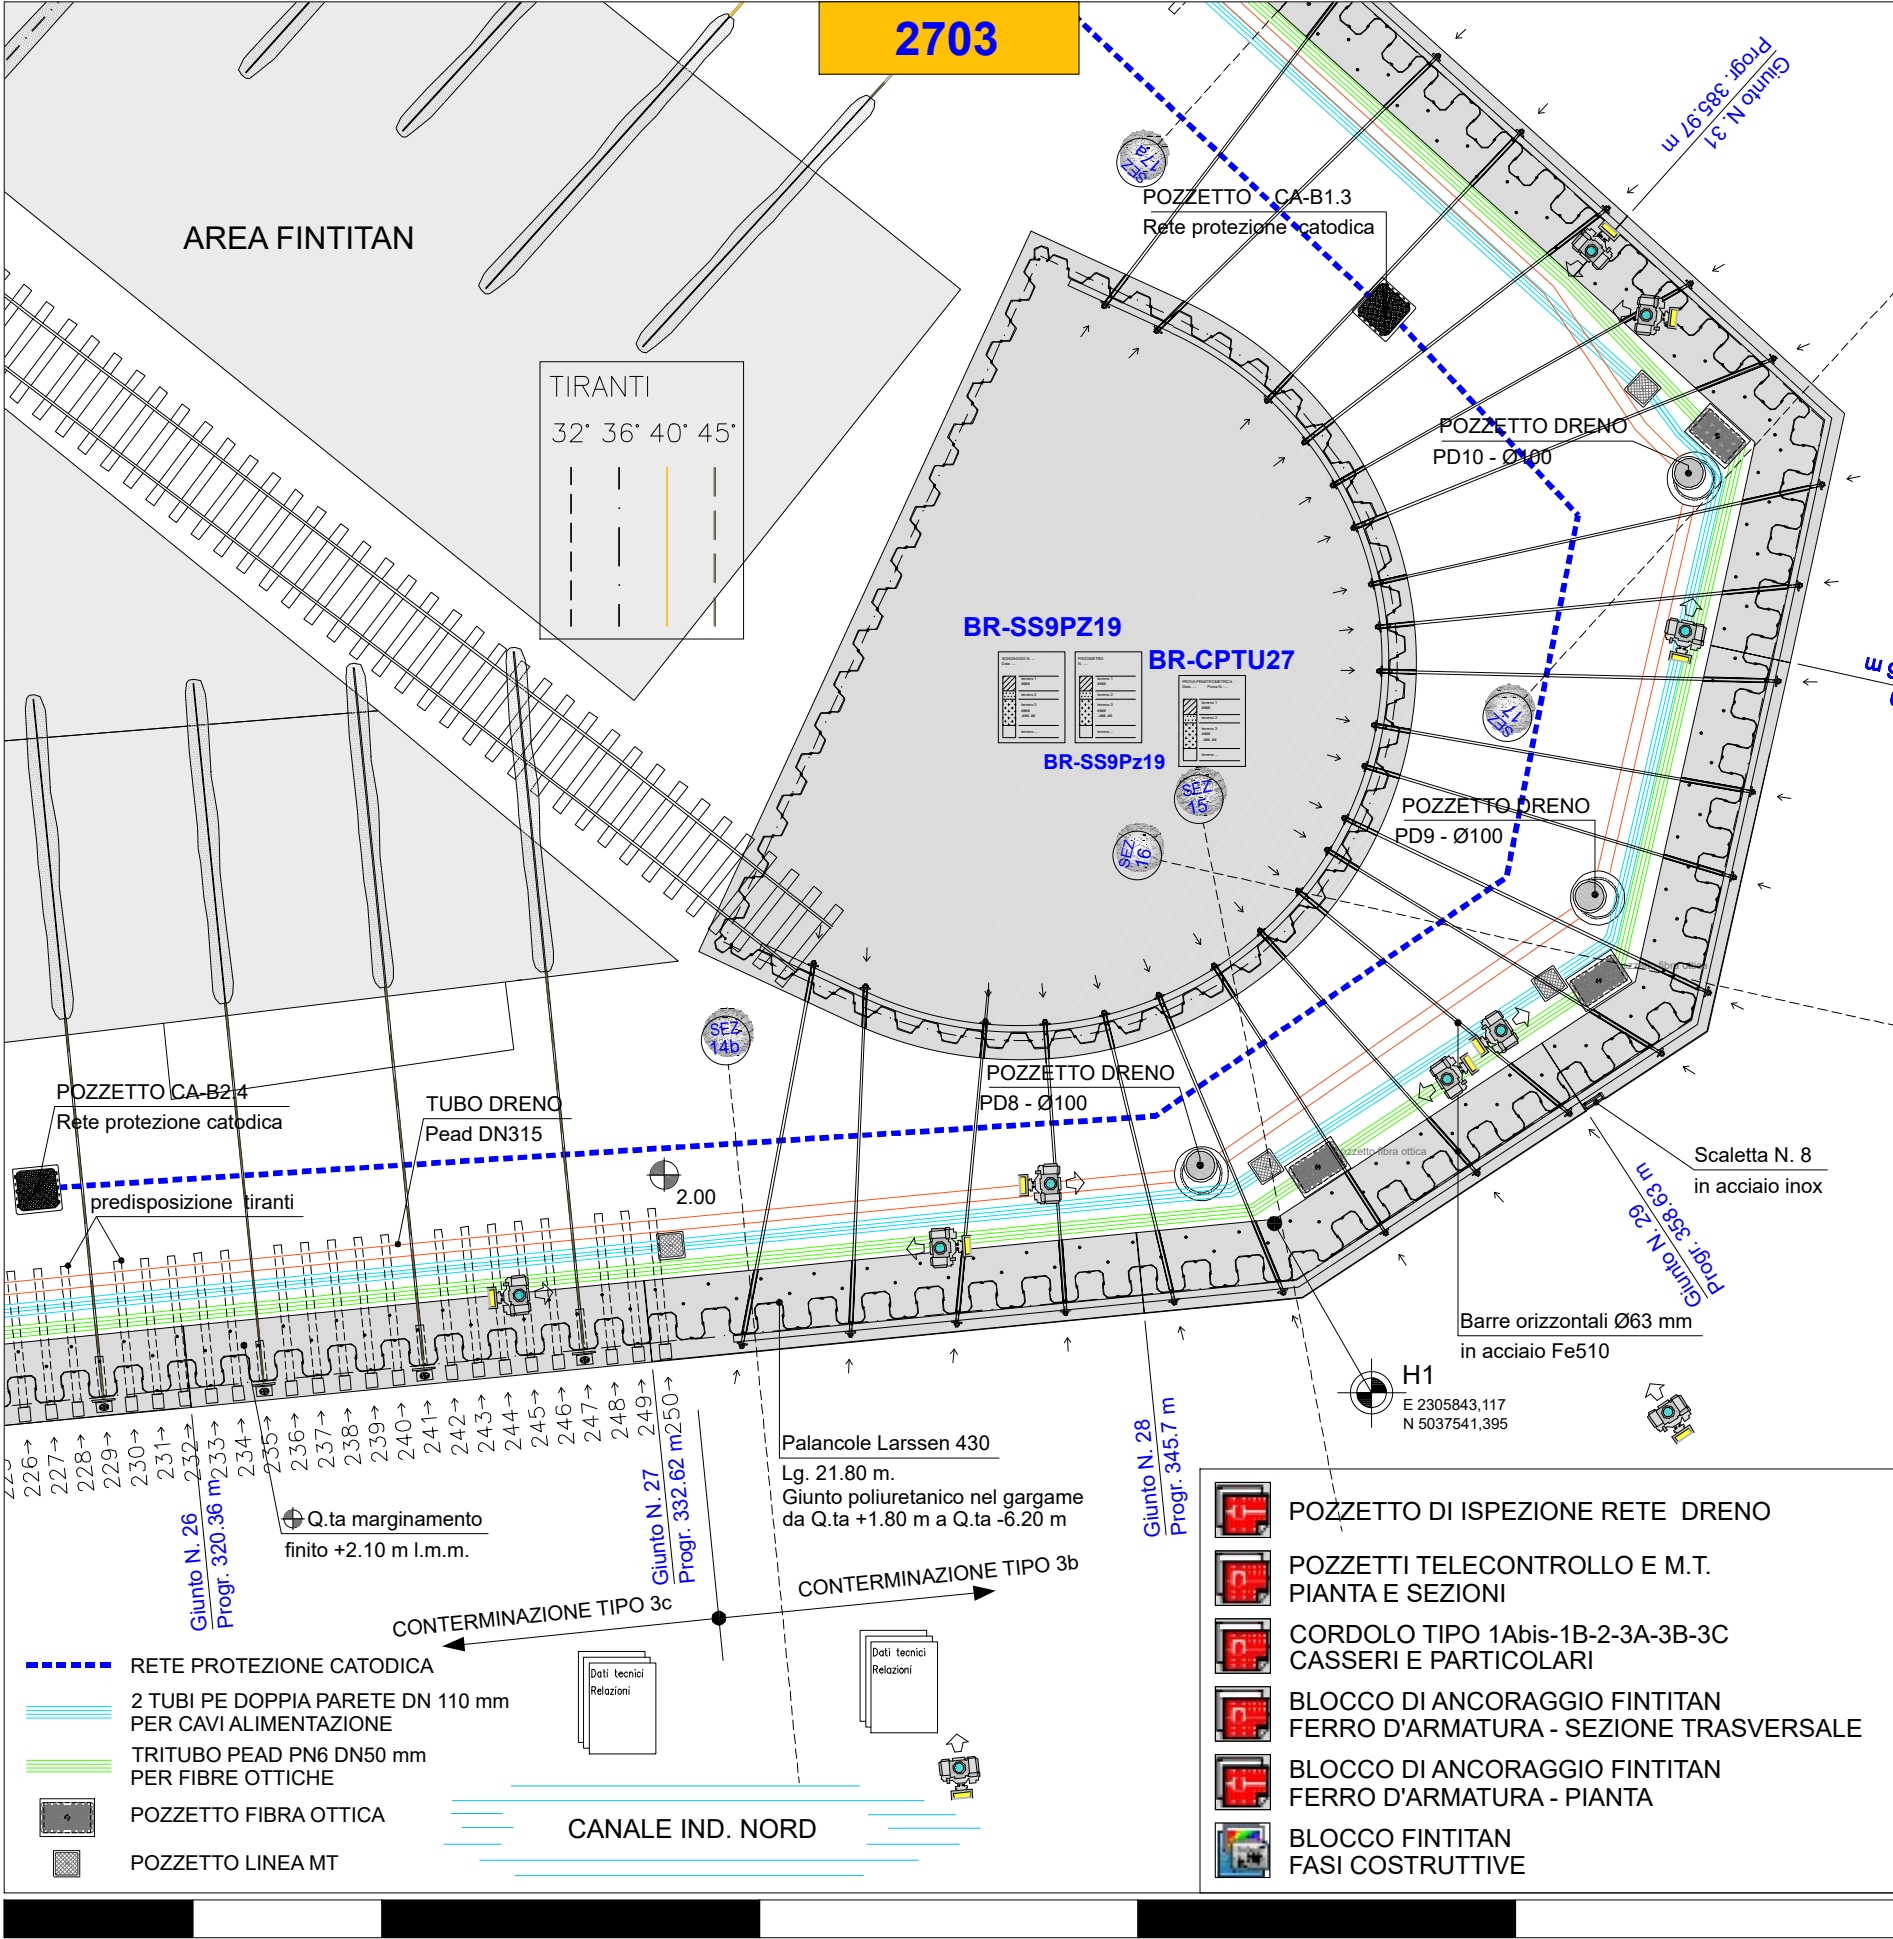

E 2305809.10
N 5037558.31

E 2305838.99
N 5037580.79

SISTEMA DI COORDINATE GEOGRAFICHE
GAUSS-BOAGA 12° EST 1940 Datum



MINISTERO DELLE INFRASTRUTTURE E DEI TRASPORTI

MAGISTRATO ALLE ACQUE

Palazzo X Savi - San Polo, 19 - 30125 Venezia

NUOVI INTERVENTI PER LA SALVAGUARDIA DI VENEZIA

LEGGE 29-11-1984 N. 798

INTERVENTI PER L'ARRESTO E L'INVERSIONE DEI PROCESSI DI DEGRADO DELLA LAGUNA

SISTEMAZIONE DELLE SPONDE DI PORTO MARGHERA

STATO DELLE OPERE AS-BUILT

DESCRIZIONE:

OP328 - STATO FINALE DELLE OPERE CANALE INDUSTRIALE BRENTELLA TRA LE PROGRESSIVE 339.07 E 413.52

DATA: 15/03/2010

SCALA: 1:200

PIANTA CHIAVE

LEGENDA

Dati tecnici

Dati geotecnici

Fotografie

Riferimenti topografici


Disegni di progetto

Relazioni di progetto

CONCESSIONARIO

Consorzio Venezia Nuova

Servizio Informativo

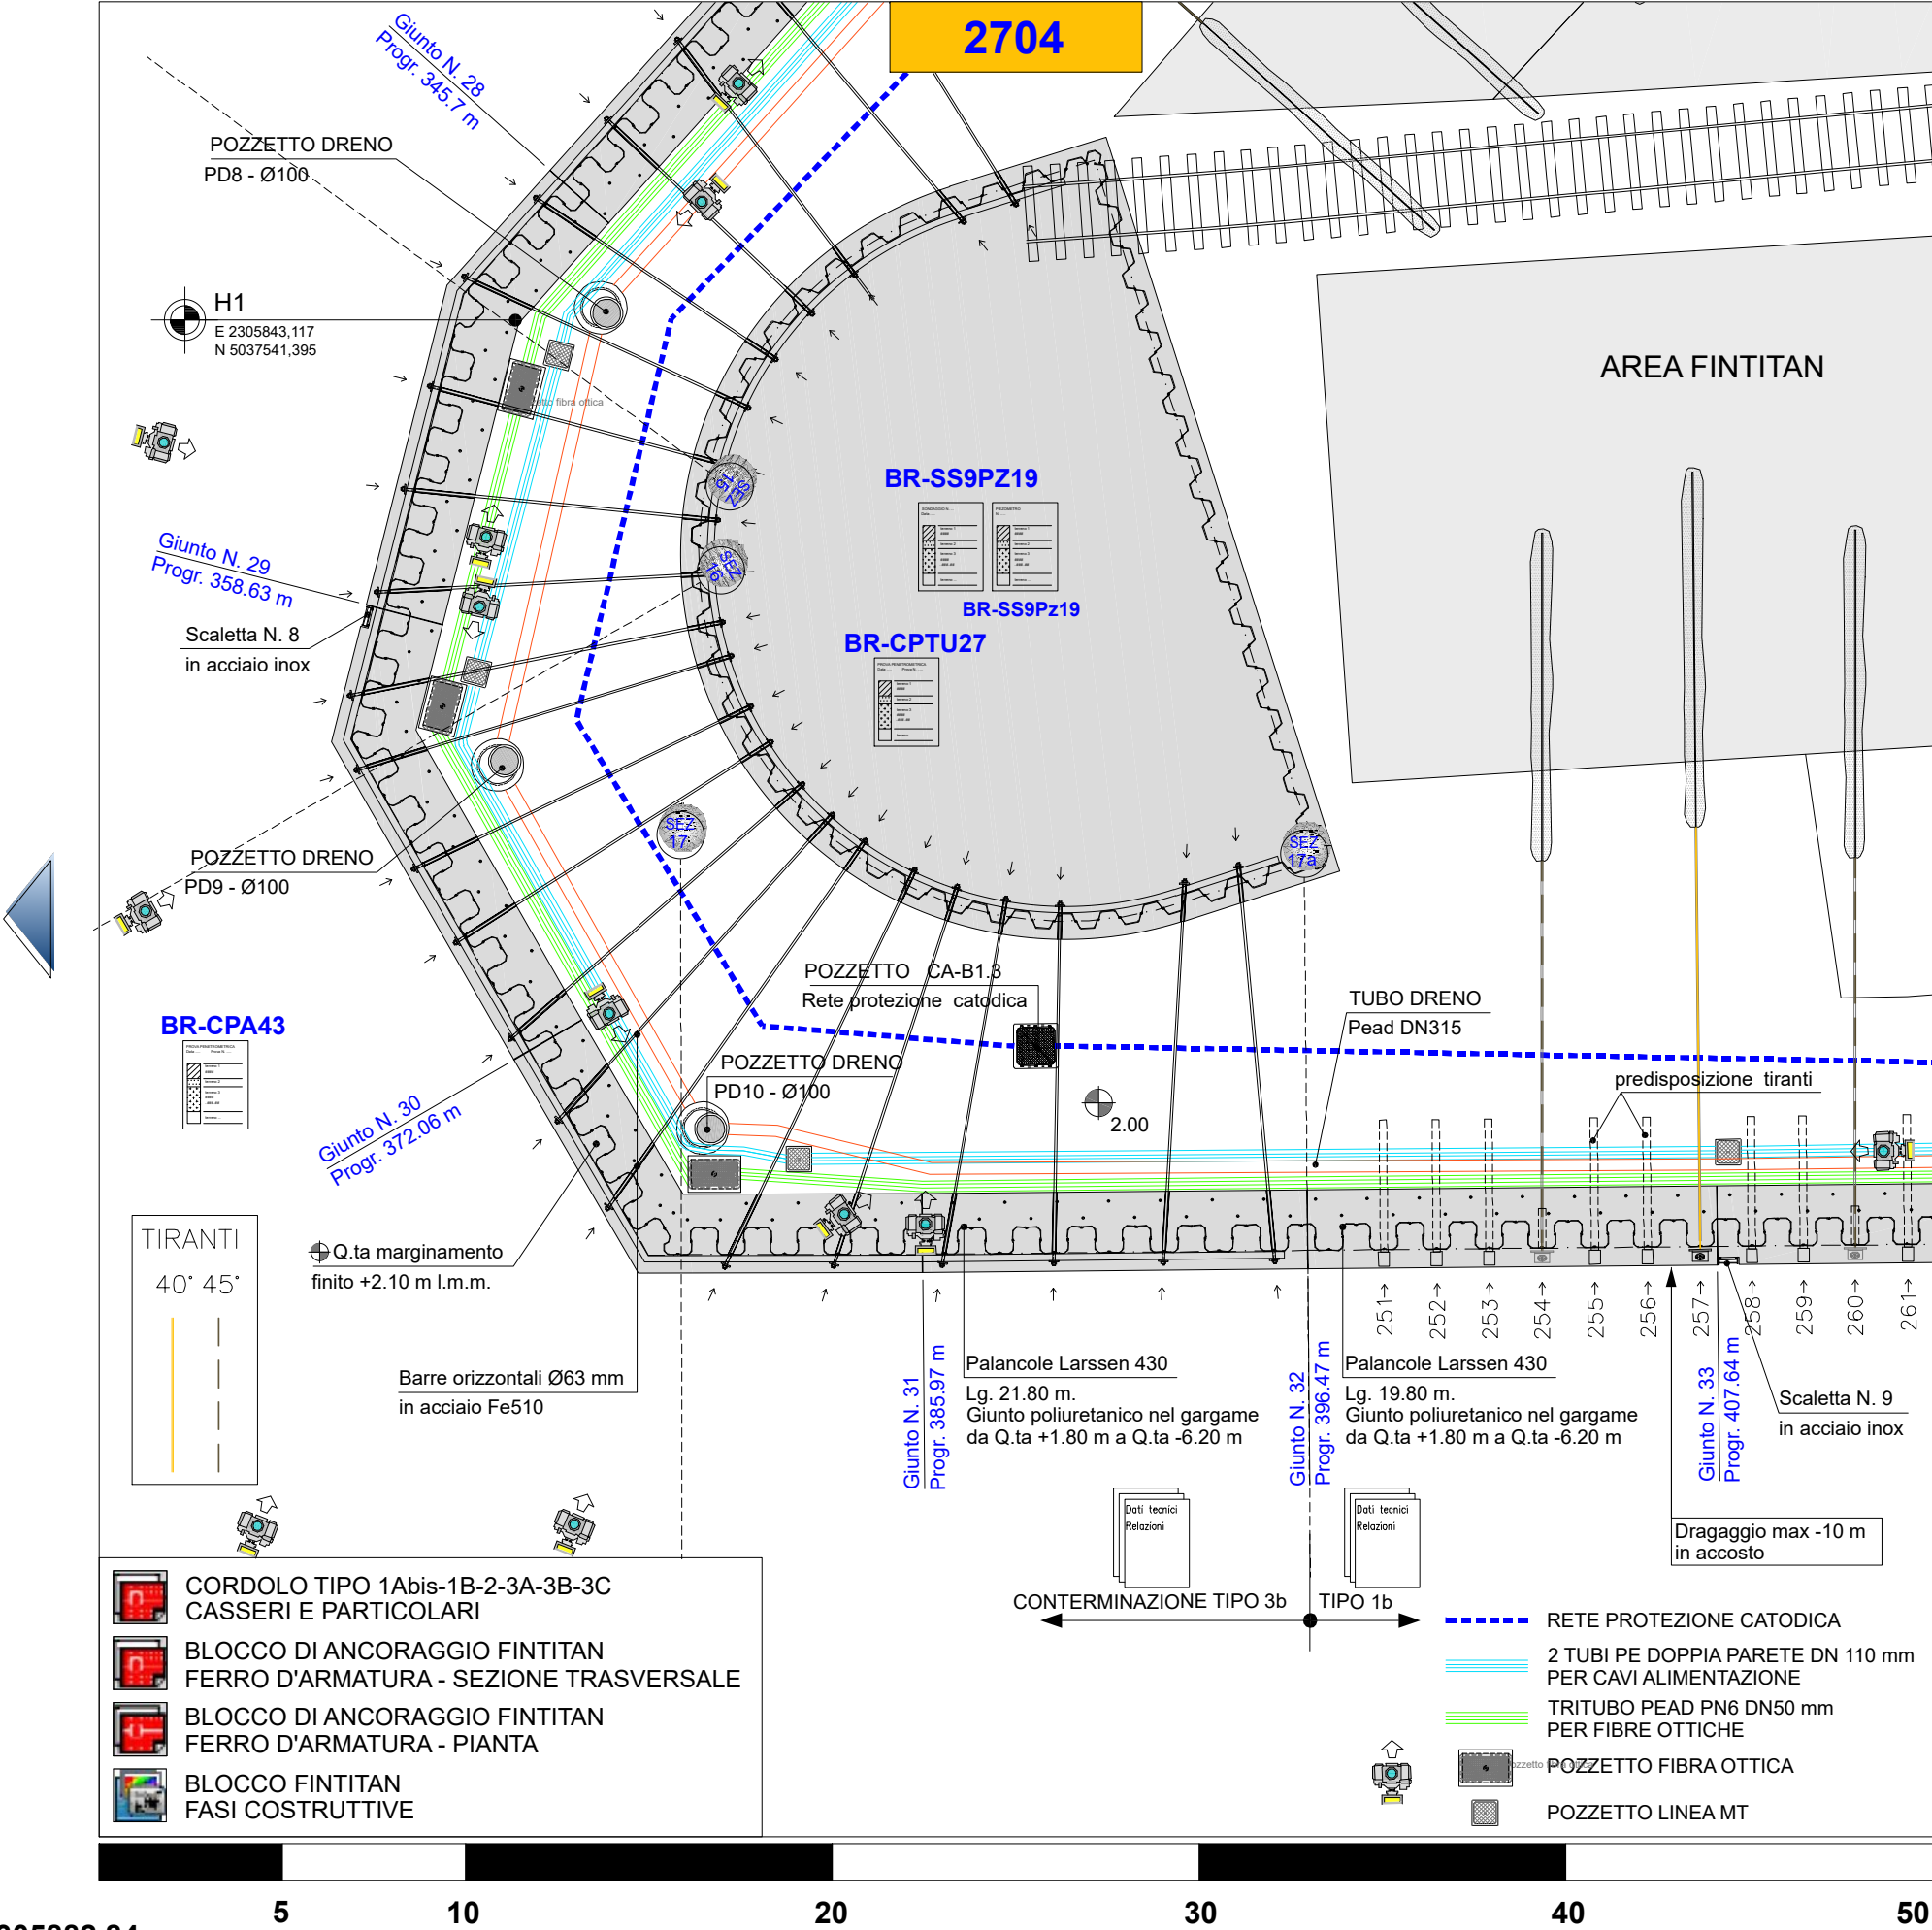


E 2305882.84
N 5037525.31

SISTEMA DI COORDINATE GEOGRAFICHE
GAUSS-BOAGA 12° EST 1940 Datum



MINISTERO DELLE INFRASTRUTTURE E DEI TRASPORTI	
MAGISTRATO ALLE ACQUE	
Palazzo X Savi - San Polo, 19 - 30125 Venezia	
NUOVI INTERVENTI PER LA SALVAGUARDIA DI VENEZIA	
LEGGE 29-11-1984 N. 798	
INTERVENTI PER L'ARRESTO E L'INVERSIONE DEI PROCESSI DI DEGRADO DELLA LAGUNA	
SISTEMAZIONE DELLE SPONDE DI PORTO MARGHERA	
STATO DELLE OPERE AS-BUILT	
DESCRIZIONE:	
OP328 - STATO FINALE DELLE OPERE CANALE INDUSTRIALE BRENTELLA TRA LE PROGRESSIVE 409.52 E 459.58	
DATA: 15/03/2010	SCALA: 1:200
PIANTA CHIAVE	LEGENDA
	Dati tecnici
	Dati geotecnici
	Fotografie
	Riferimenti topografici
	Disegni di progetto
Relazioni di progetto	
CONCESSIONARIO	
Consorzio Venezia Nuova Servizio Informativo	

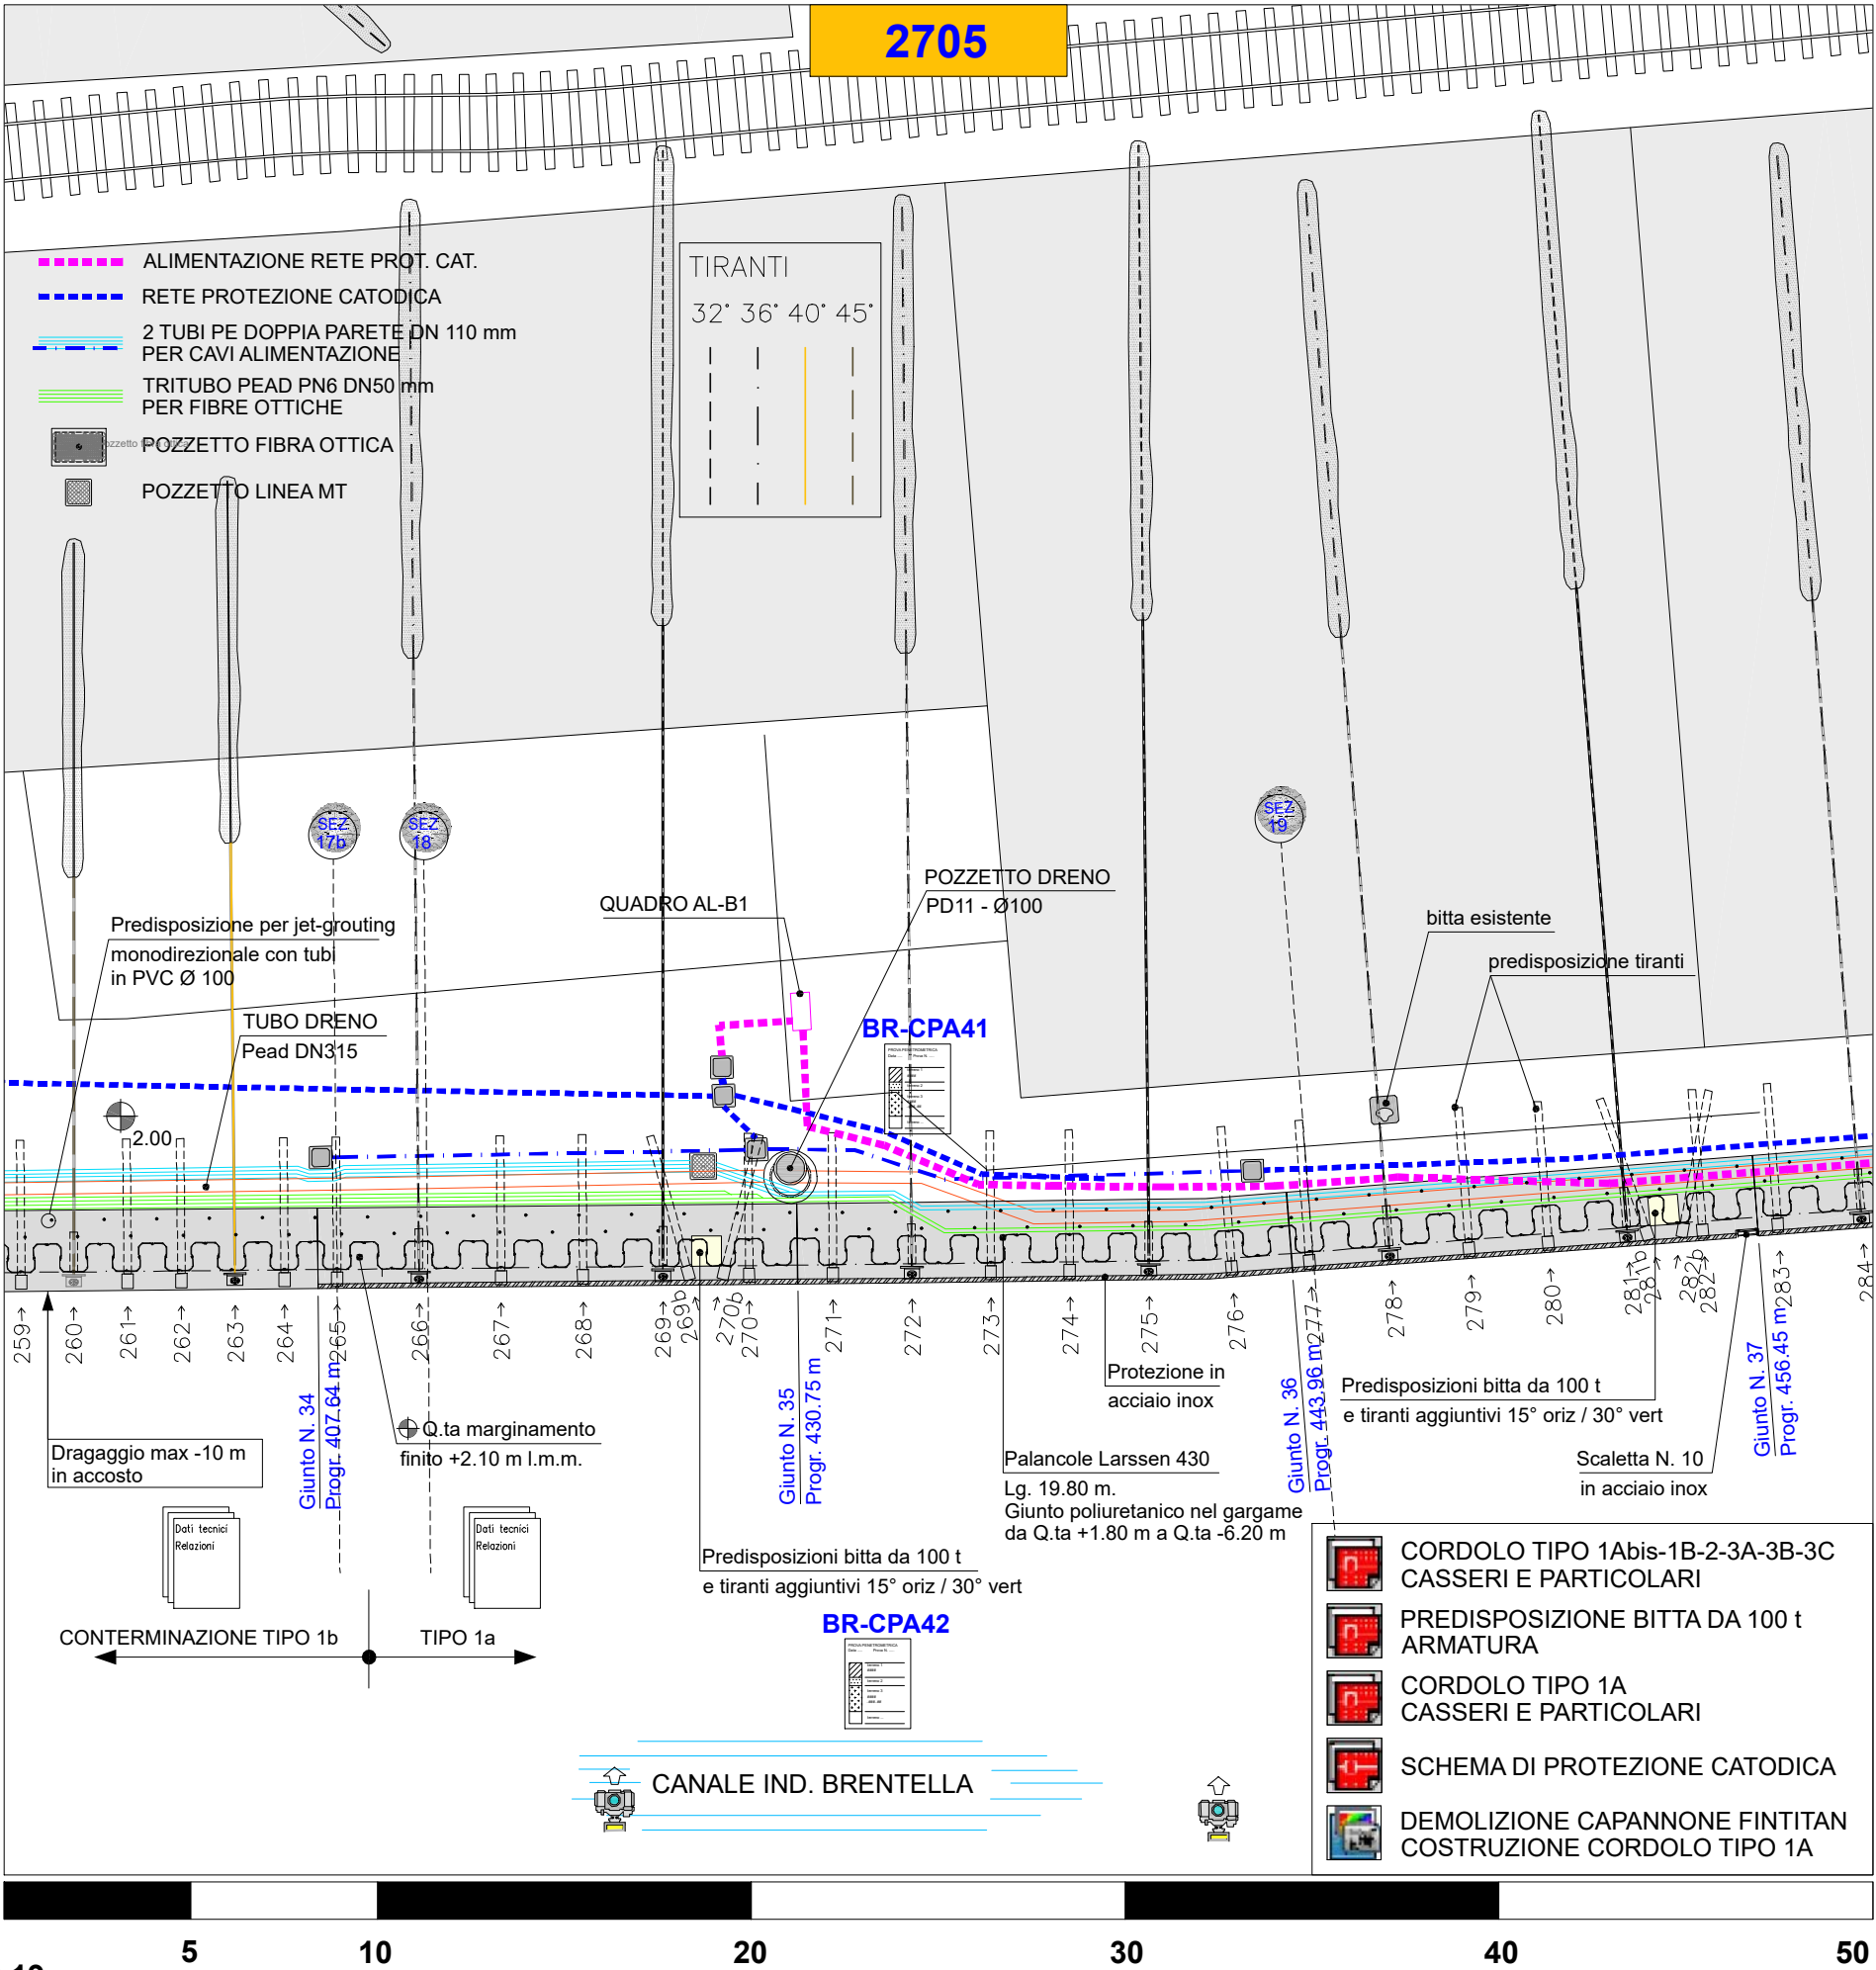



MINISTERO DELLE INFRASTRUTTURE E DEI TRASPORTI

MAGISTRATO ALLE ACQUE

Palazzo X Savi - San Polo, 19 - 30125 Venezia

NUOVI INTERVENTI PER LA
SALVAGUARDIA DI VENEZIA

LEGGE 29-11-1984 N. 798

INTERVENTI PER L'ARRESTO E L'INVERSIONE
DEI PROCESSI DI DEGRADO DELLA LAGUNA

SISTEMAZIONE DELLE SPONDE
DI PORTO MARGHERA

STATO DELLE OPERE AS-BUILT

DESCRIZIONE:

OP328 - STATO FINALE DELLE OPERE
CANALE INDUSTRIALE BRENTELLA
TRA LE PROGRESSIVE 451.78 E 501.78

DATA: 15/03/2010

SCALA: 1:200

PIANTA CHIAVE

LEGENDA

Dati tecnici

Dati geotecnici

Fotografie


Riferimenti topografici

Disegni di progetto

Relazioni di progetto

CONCESSIONARIO


Consorzio Venezia Nuova
Servizio Informativo

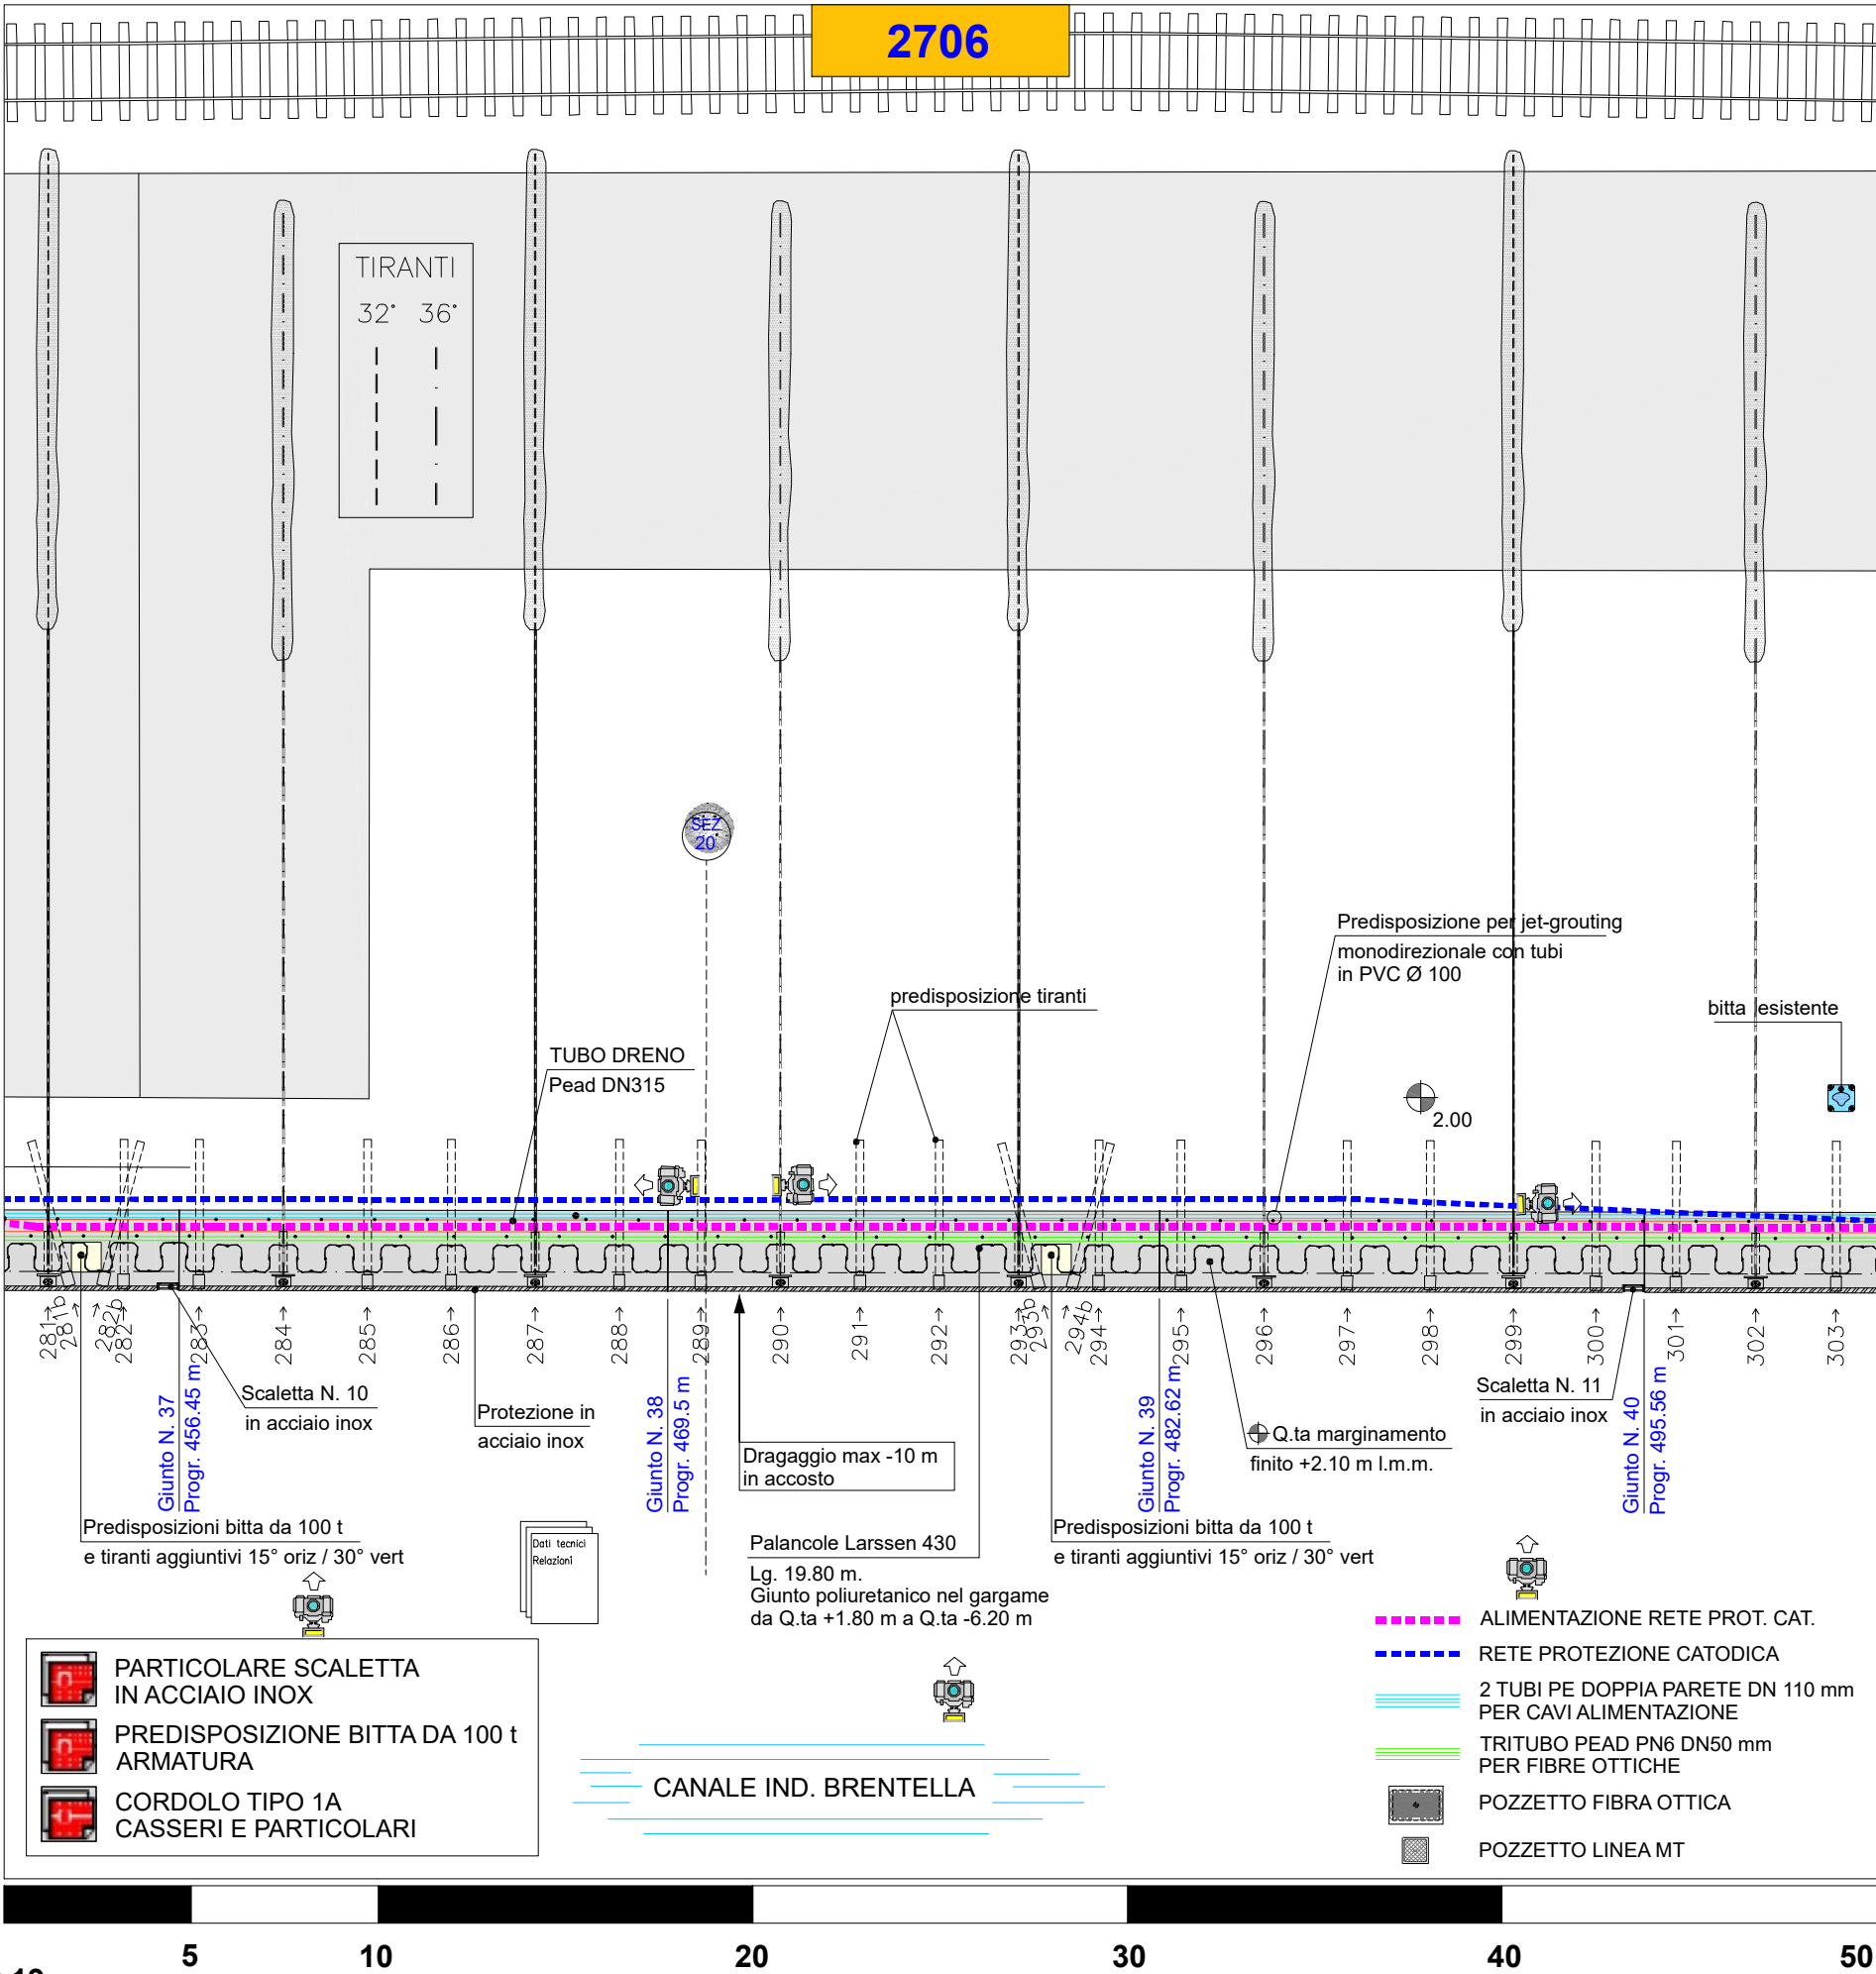

SISTEMA DI COORDINATE GEOGRAFICHE
GAUSS-BOAGA 12° EST 1940 Datum



MINISTERO DELLE INFRASTRUTTURE E DEI TRASPORTI	
MAGISTRATO ALLE ACQUE	
Palazzo X Savi - San Polo, 19 - 30125 Venezia	
NUOVI INTERVENTI PER LA SALVAGUARDIA DI VENEZIA	
LEGGE 29-11-1984 N. 798	
INTERVENTI PER L'ARRESTO E L'INVERSIONE DEI PROCESSI DI DEGRADO DELLA LAGUNA	
SISTEMAZIONE DELLE SPONDE DI PORTO MARGHERA	
STATO DELLE OPERE AS-BUILT	
DESCRIZIONE:	
OP328 - STATO FINALE DELLE OPERE	
CANALE INDUSTRIALE BRENTELLA	
TRA LE PROGRESSIVE 497.78 E 547.78	
DATA: 15/03/2010	SCALA: 1:200
PIANTA CHIAVE	LEGENDA
	Dati tecnici
	Dati geotecnici
	Fotografie
	Riferimenti topografici
Disegni di progetto	Relazioni di progetto
CONCESSIONARIO	
Consorzio Venezia Nuova	
Servizio Informativo	

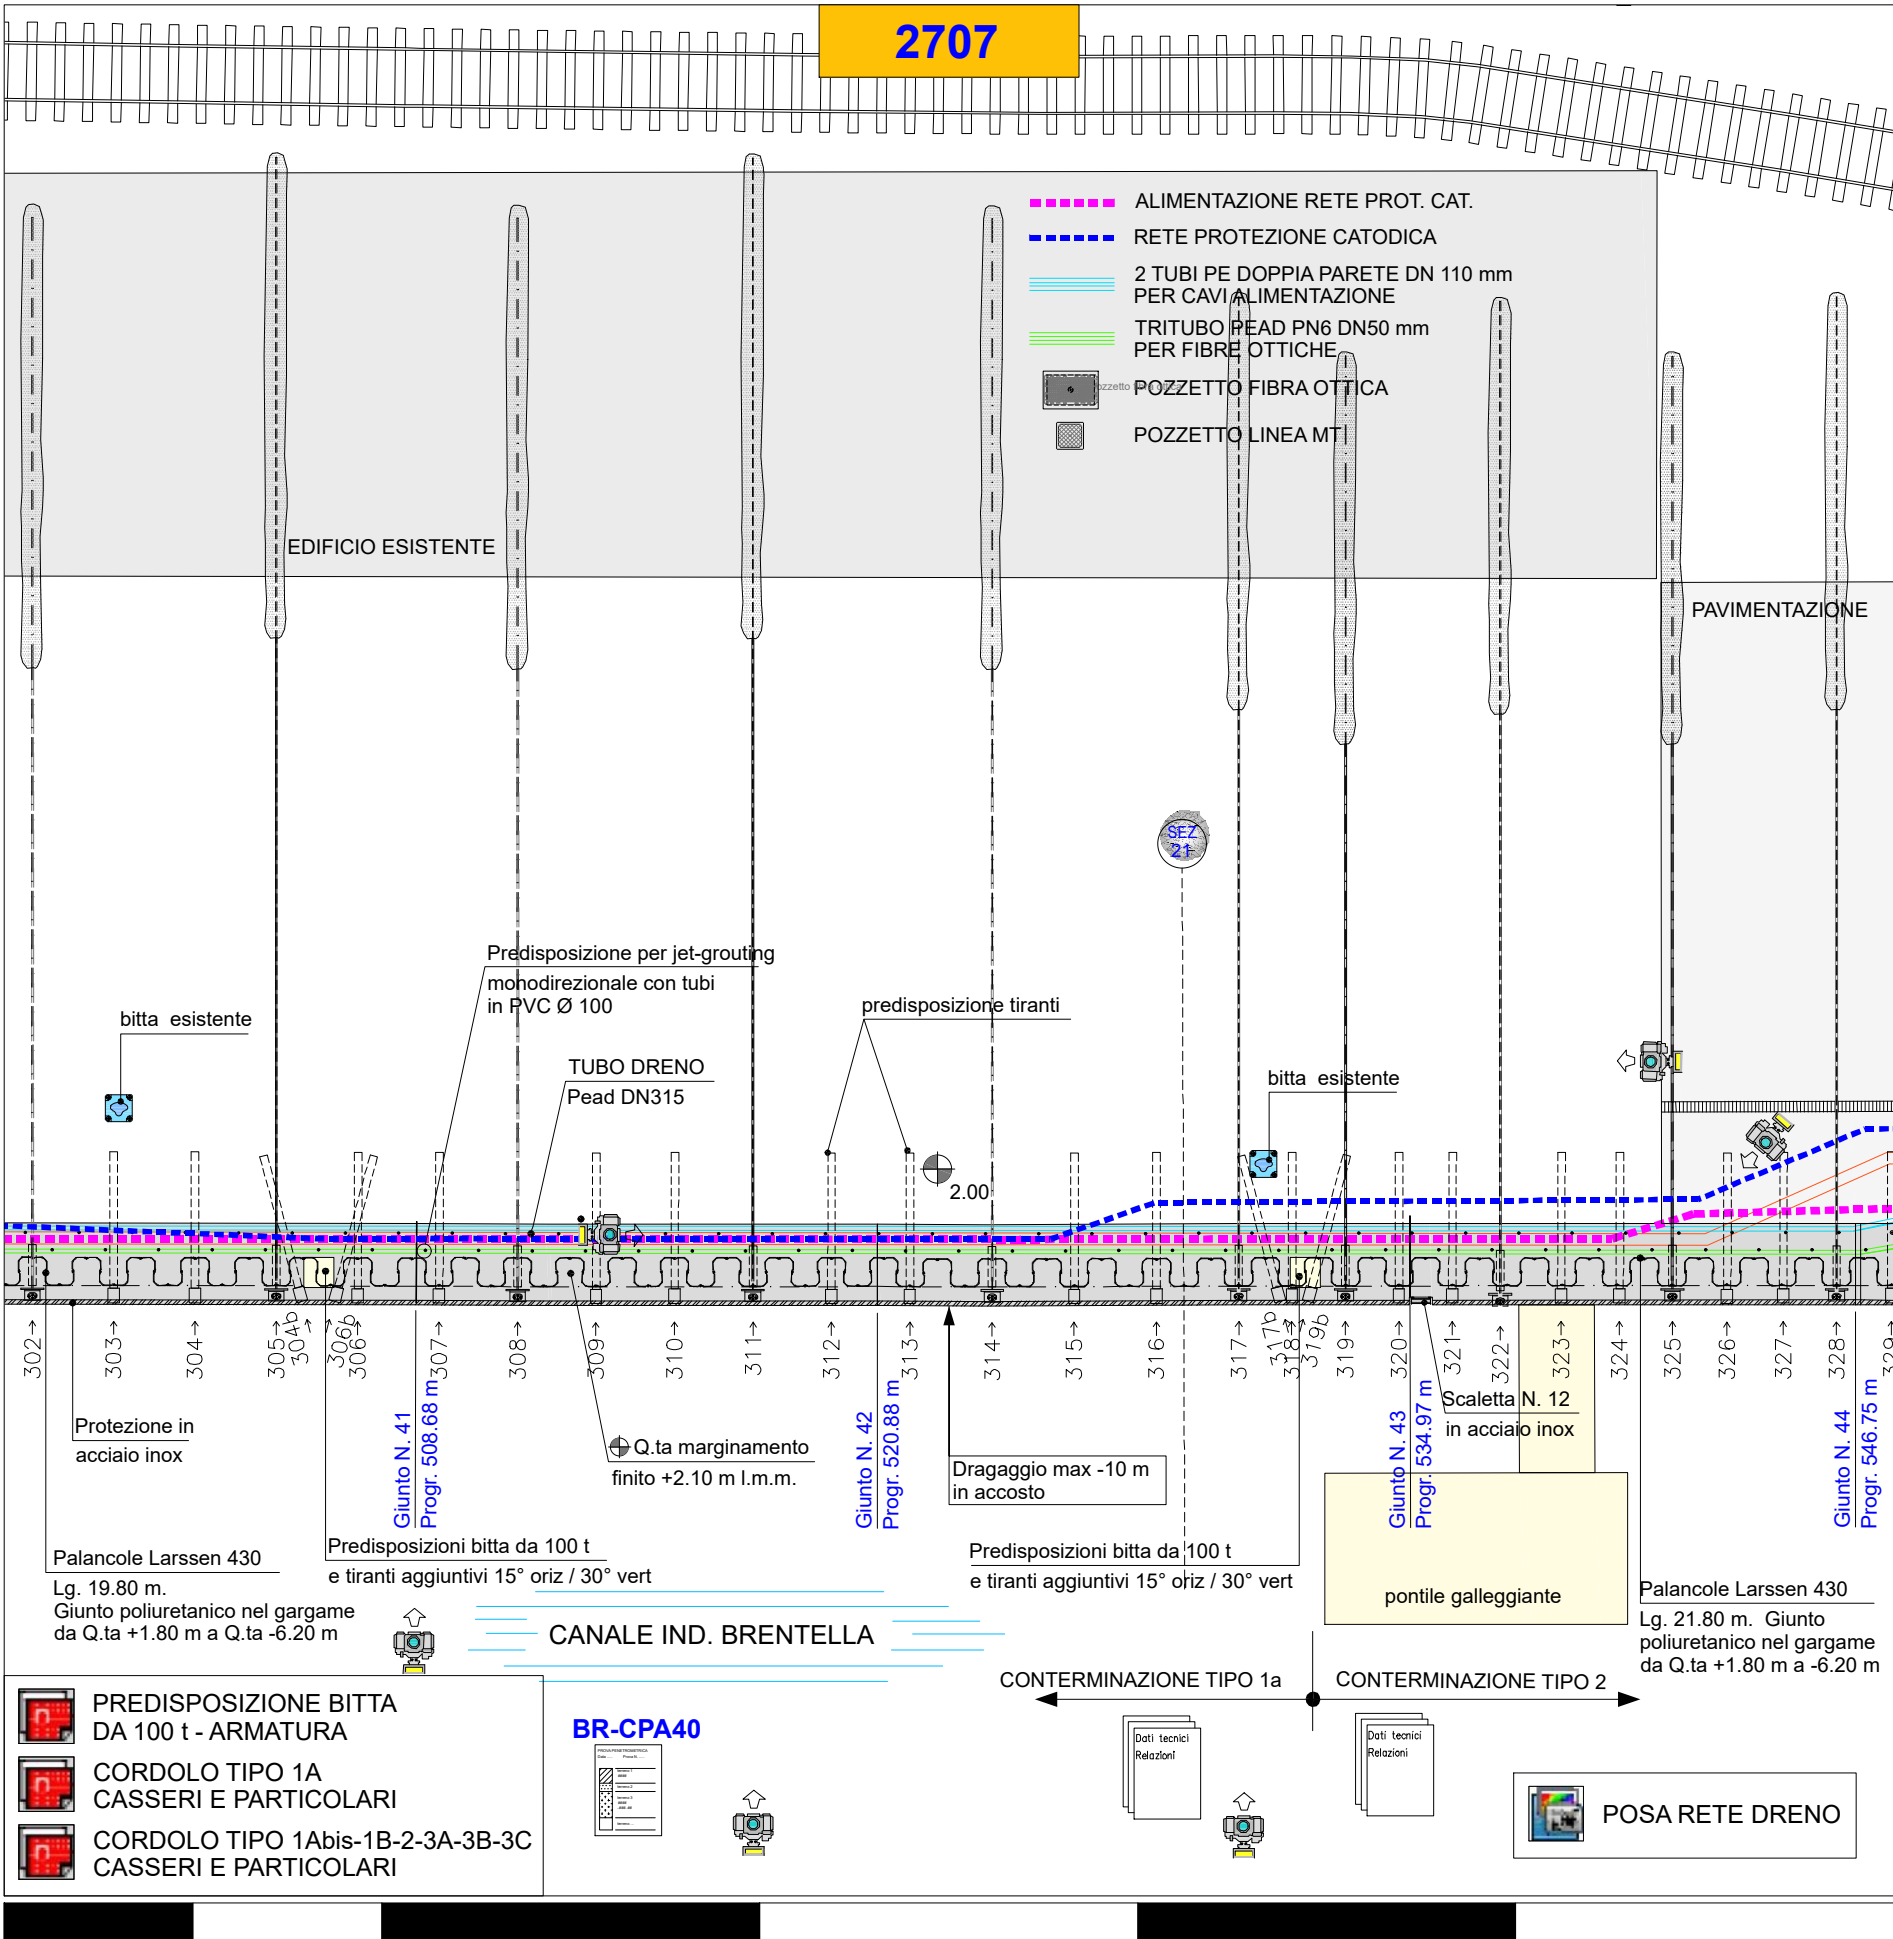

E 2305847.56
N 5037758.11

SISTEMA DI COORDINATE GEOGRAFICHE
GAUSS-BOAGA 12° EST 1940 Datum



MINISTERO DELLE INFRASTRUTTURE E DEI TRASPORTI

MAGISTRATO ALLE ACQUE

Palazzo X Savi - San Polo, 19 - 30125 Venezia

NUOVI INTERVENTI PER LA SALVAGUARDIA DI VENEZIA

LEGGE 29-11-1984 N. 798

INTERVENTI PER L'ARRESTO E L'INVERSIONE DEI PROCESSI DI DEGRADO DELLA LAGUNA

SISTEMAZIONE DELLE SPONDE

DI PORTO MARGHERA

STATO DELLE OPERE AS-BUILT

DESCRIZIONE:

OP328 - STATO FINALE DELLE OPERE

CANALE INDUSTRIALE BRENTELLA

TRA LE PROGRESSIVE 543.78 E 593.78

DATA: 15/03/2010

SCALA: 1:200

PIANTA CHIAVE

LEGENDA

Dati tecnici

Dati geotecnici

Fotografie

Riferimenti topografici


Disegni di progetto

Relazioni di progetto

CONCESSIONARIO

Consorzio Venezia Nuova

Servizio Informativo

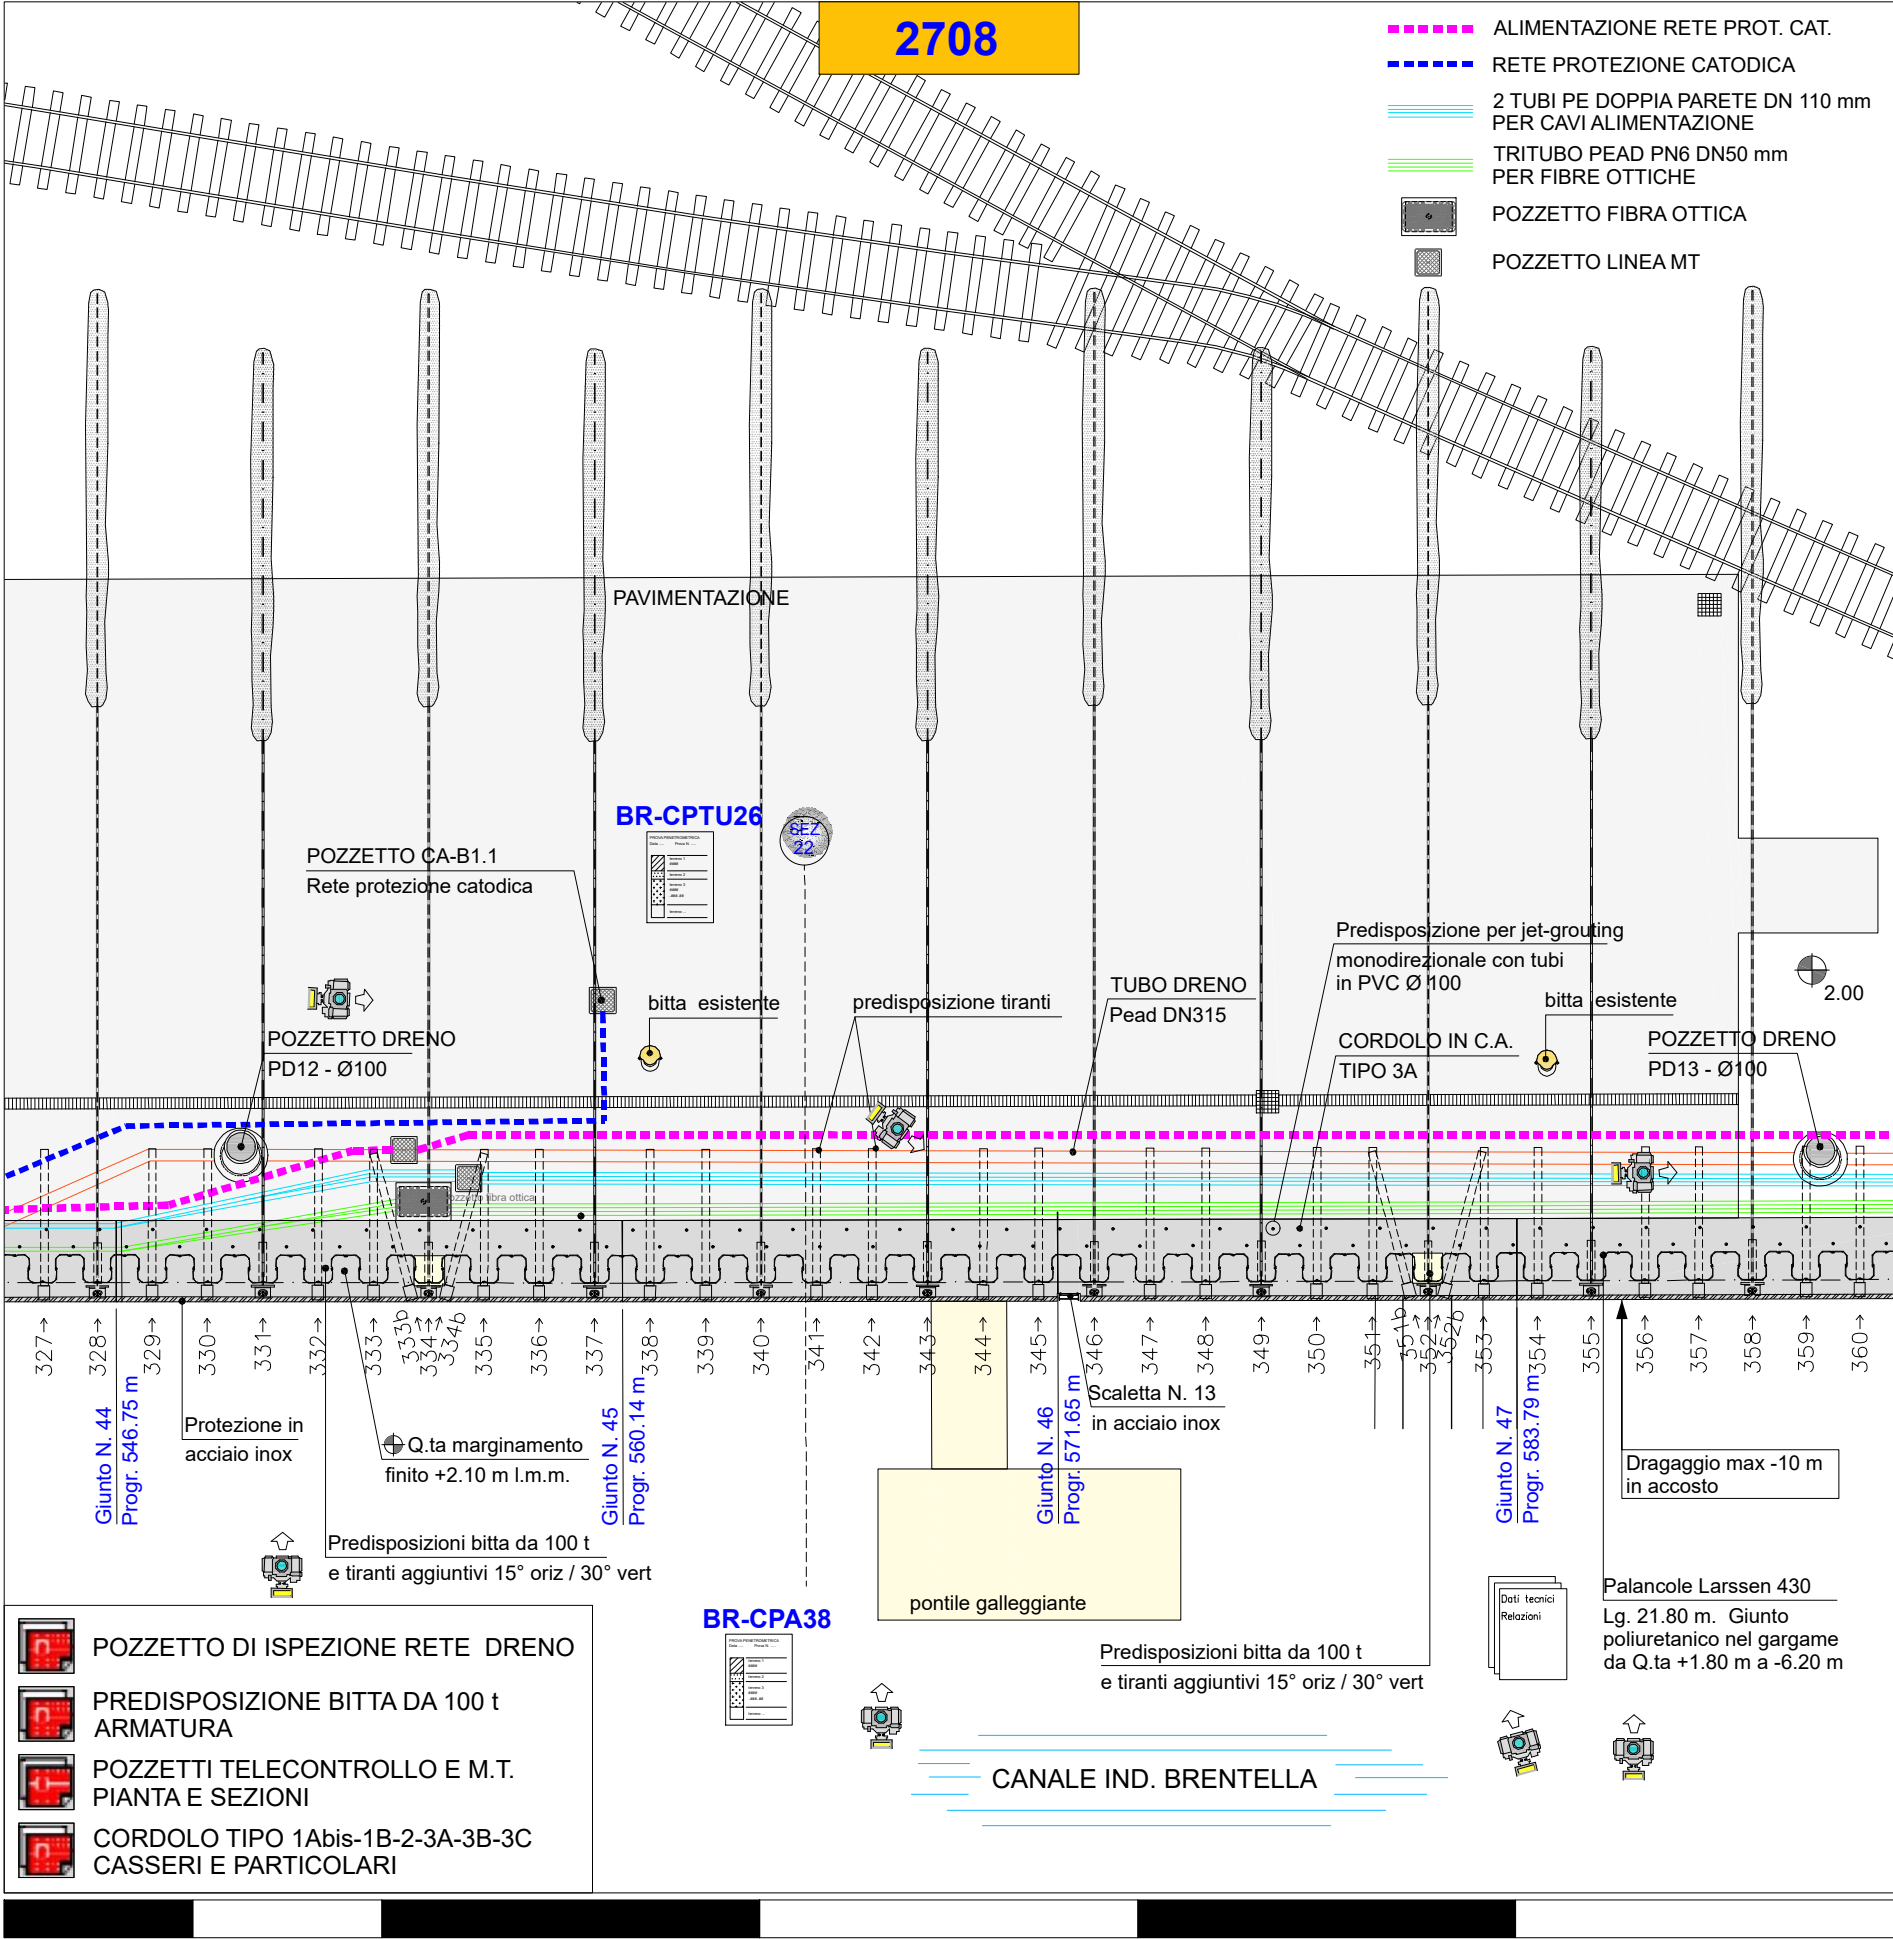


E 2305895.65
N 5037706.27

E 2305849.29
N 5037804.08

SISTEMA DI COORDINATE GEOGRAFICHE
GAUSS-BOAGA 12° EST 1940 Datum



MINISTERO DELLE INFRASTRUTTURE E DEI TRASPORTI	
MAGISTRATO ALLE ACQUE	
Palazzo X Savi - San Polo, 19 - 30125 Venezia	
NUOVI INTERVENTI PER LA SALVAGUARDIA DI VENEZIA	
LEGGE 29-11-1984 N. 798	
INTERVENTI PER L'ARRESTO E L'INVERSIONE DEI PROCESSI DI DEGRADO DELLA LAGUNA	
SISTEMAZIONE DELLE SPONDE DI PORTO MARGHERA	
STATO DELLE OPERE AS-BUILT	
DESCRIZIONE:	
OP328 - STATO FINALE DELLE OPERE	
CANALE INDUSTRIALE BRENTELLA	
TRA LE PROGRESSIVE 589.78 E 639.78	
DATA: 15/03/2010	SCALA: 1:200
PIANTA CHIAVE	LEGENDA
	Dati tecnici
	Dati geotecnici
	Fotografie
	Riferimenti topografici
Disegni di progetto	Relazioni di progetto
CONCESSIONARIO	
Consorzio Venezia Nuova	
Servizio Informativo	

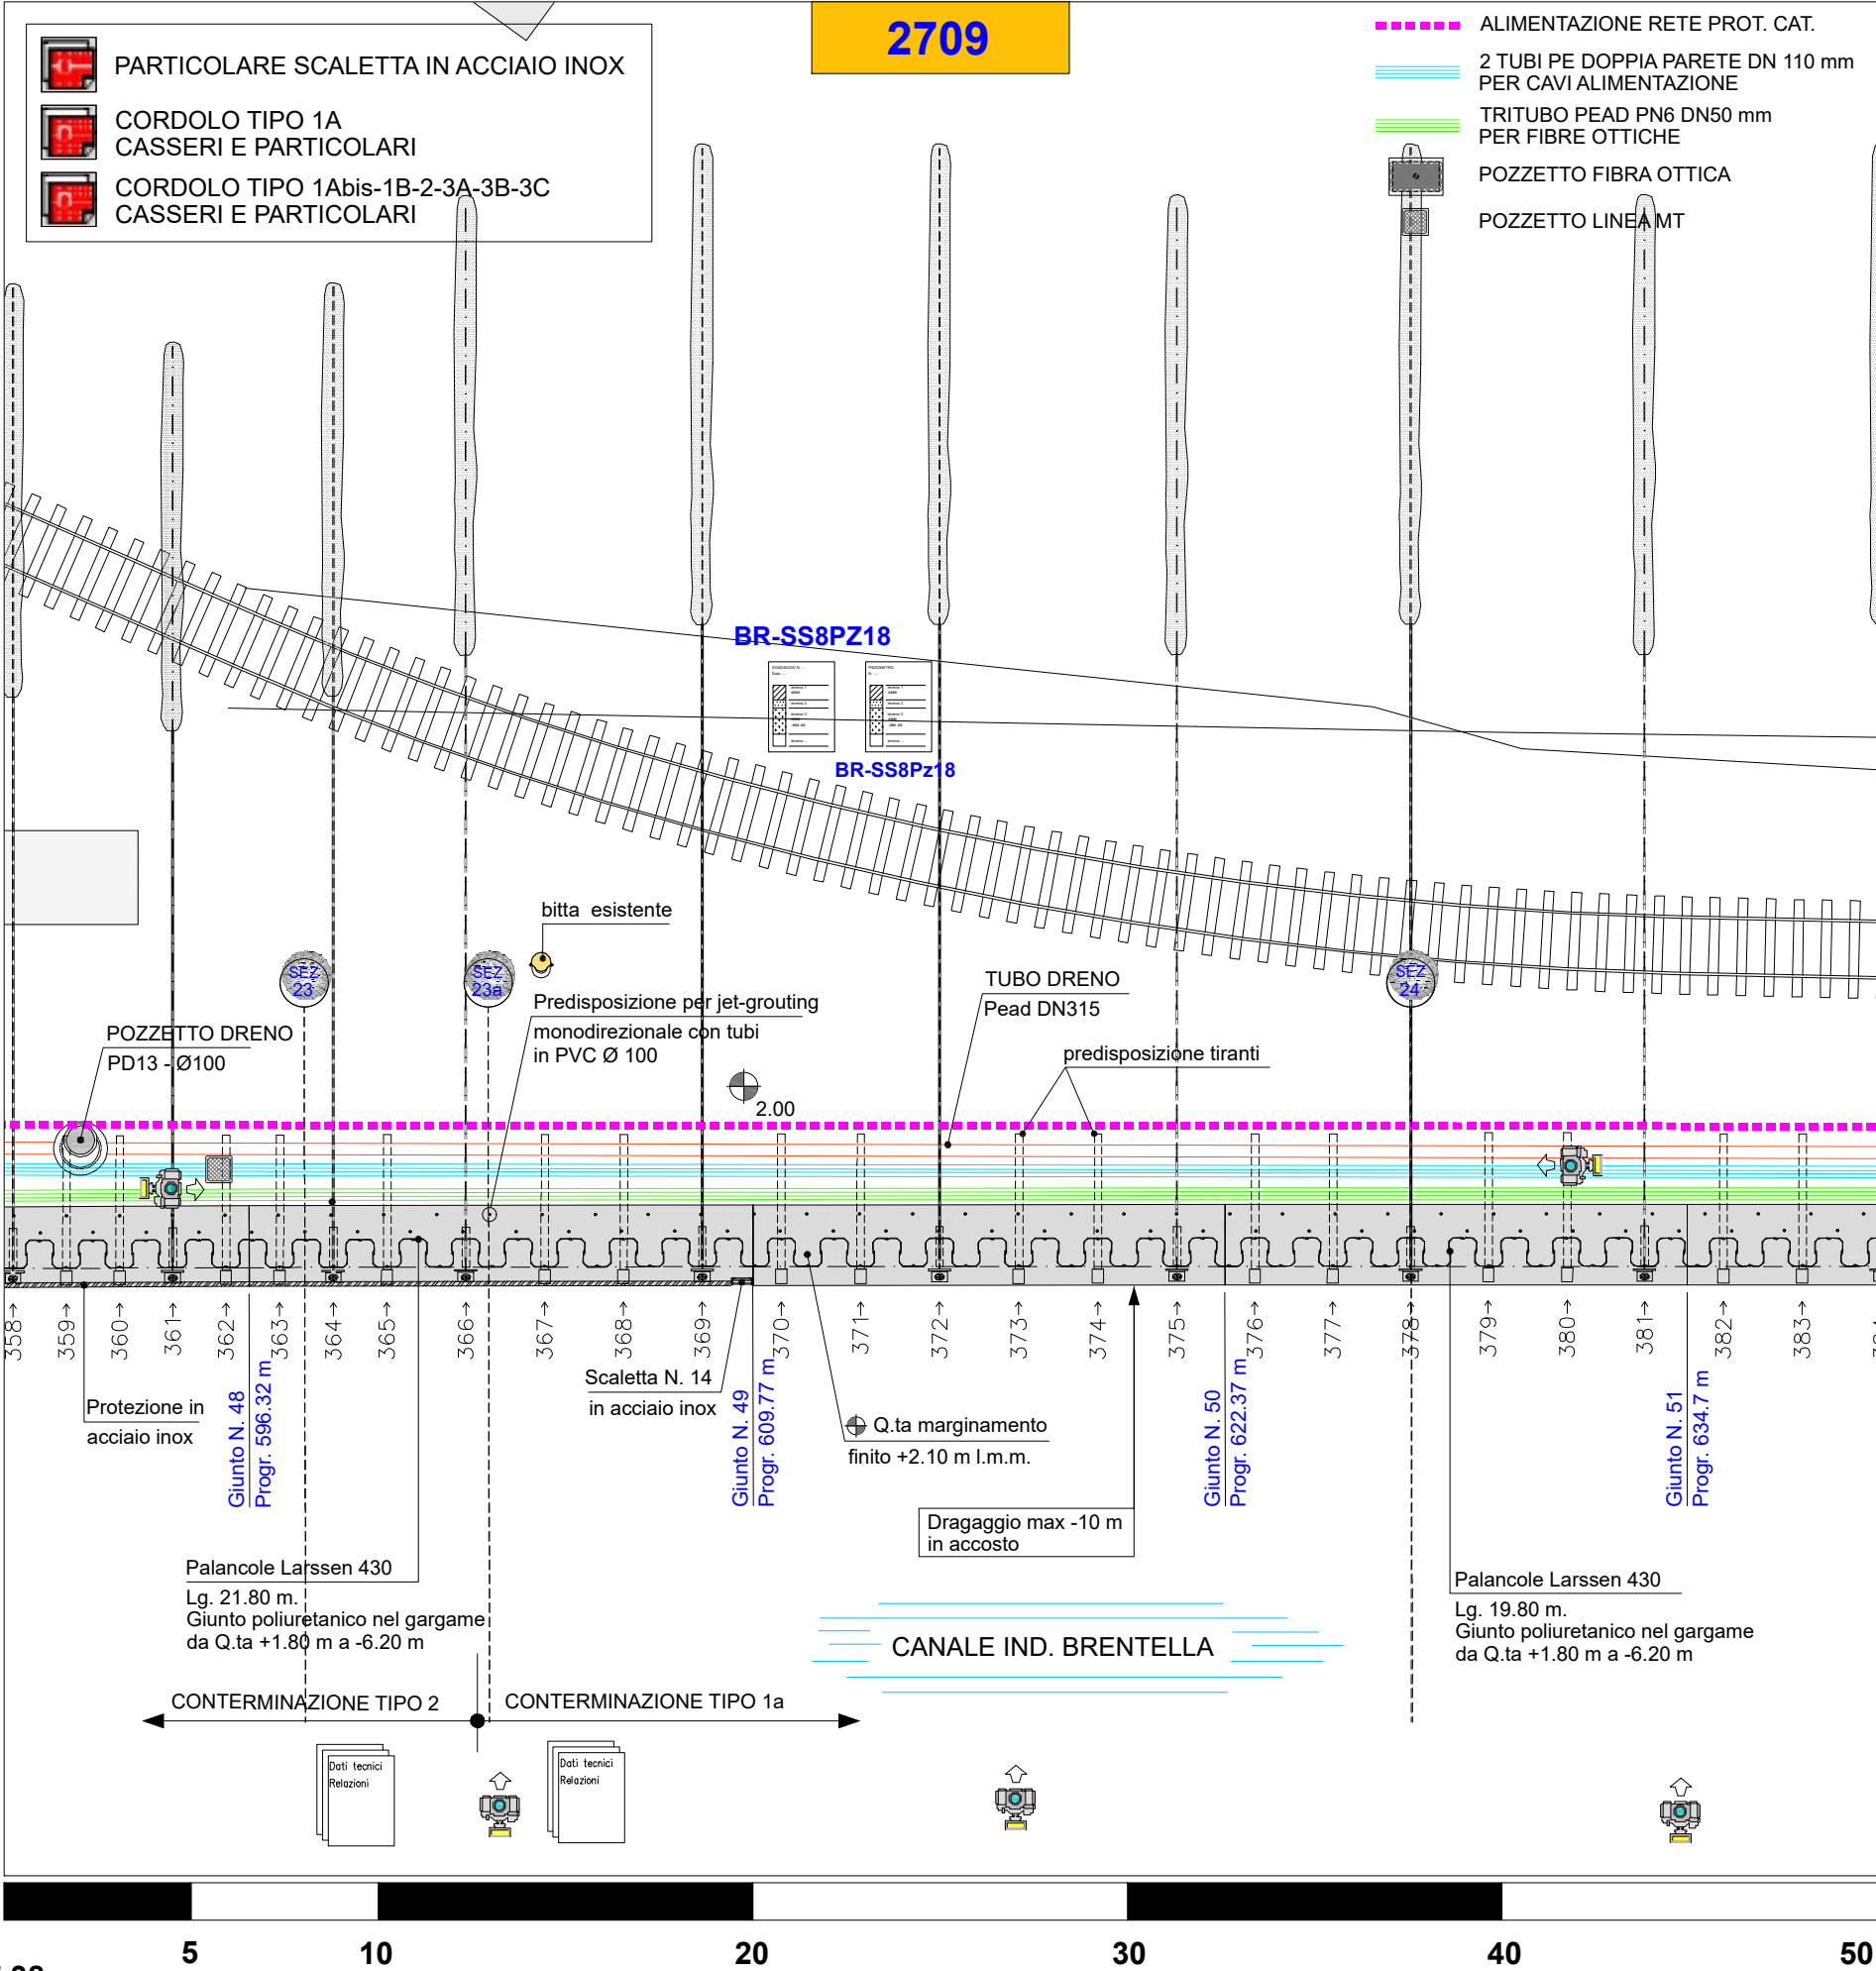

E 2305897.38
N 5037752.24

E 2305851.02
N 5037850.05

SISTEMA DI COORDINATE GEOGRAFICHE
GAUSS-BOAGA 12° EST 1940 Datum



MINISTERO DELLE INFRASTRUTTURE E DEI TRASPORTI

MAGISTRATO ALLE ACQUE

Palazzo X Savi - San Polo, 19 - 30125 Venezia

NUOVI INTERVENTI PER LA SALVAGUARDIA DI VENEZIA

LEGGE 29-11-1984 N. 798

INTERVENTI PER L'ARRESTO E L'INVERSIONE DEI PROCESSI DI DEGRADO DELLA LAGUNA

SISTEMAZIONE DELLE SPONDE DI PORTO MARGHERA

STATO DELLE OPERE AS-BUILT

DESCRIZIONE:

OP328 - STATO FINALE DELLE OPERE CANALE INDUSTRIALE BRENTELLA TRA LE PROGRESSIVE 635.78 E 685.78

DATA: 15/03/2010

SCALA: 1:200

PIANTA CHIAVE

LEGENDA

Dati tecnici

Dati geotecnici

Fotografie


Riferimenti topografici

Disegni di progetto

Relazioni di progetto

CONCESSIONARIO

Consorzio Venezia Nuova Servizio Informativo

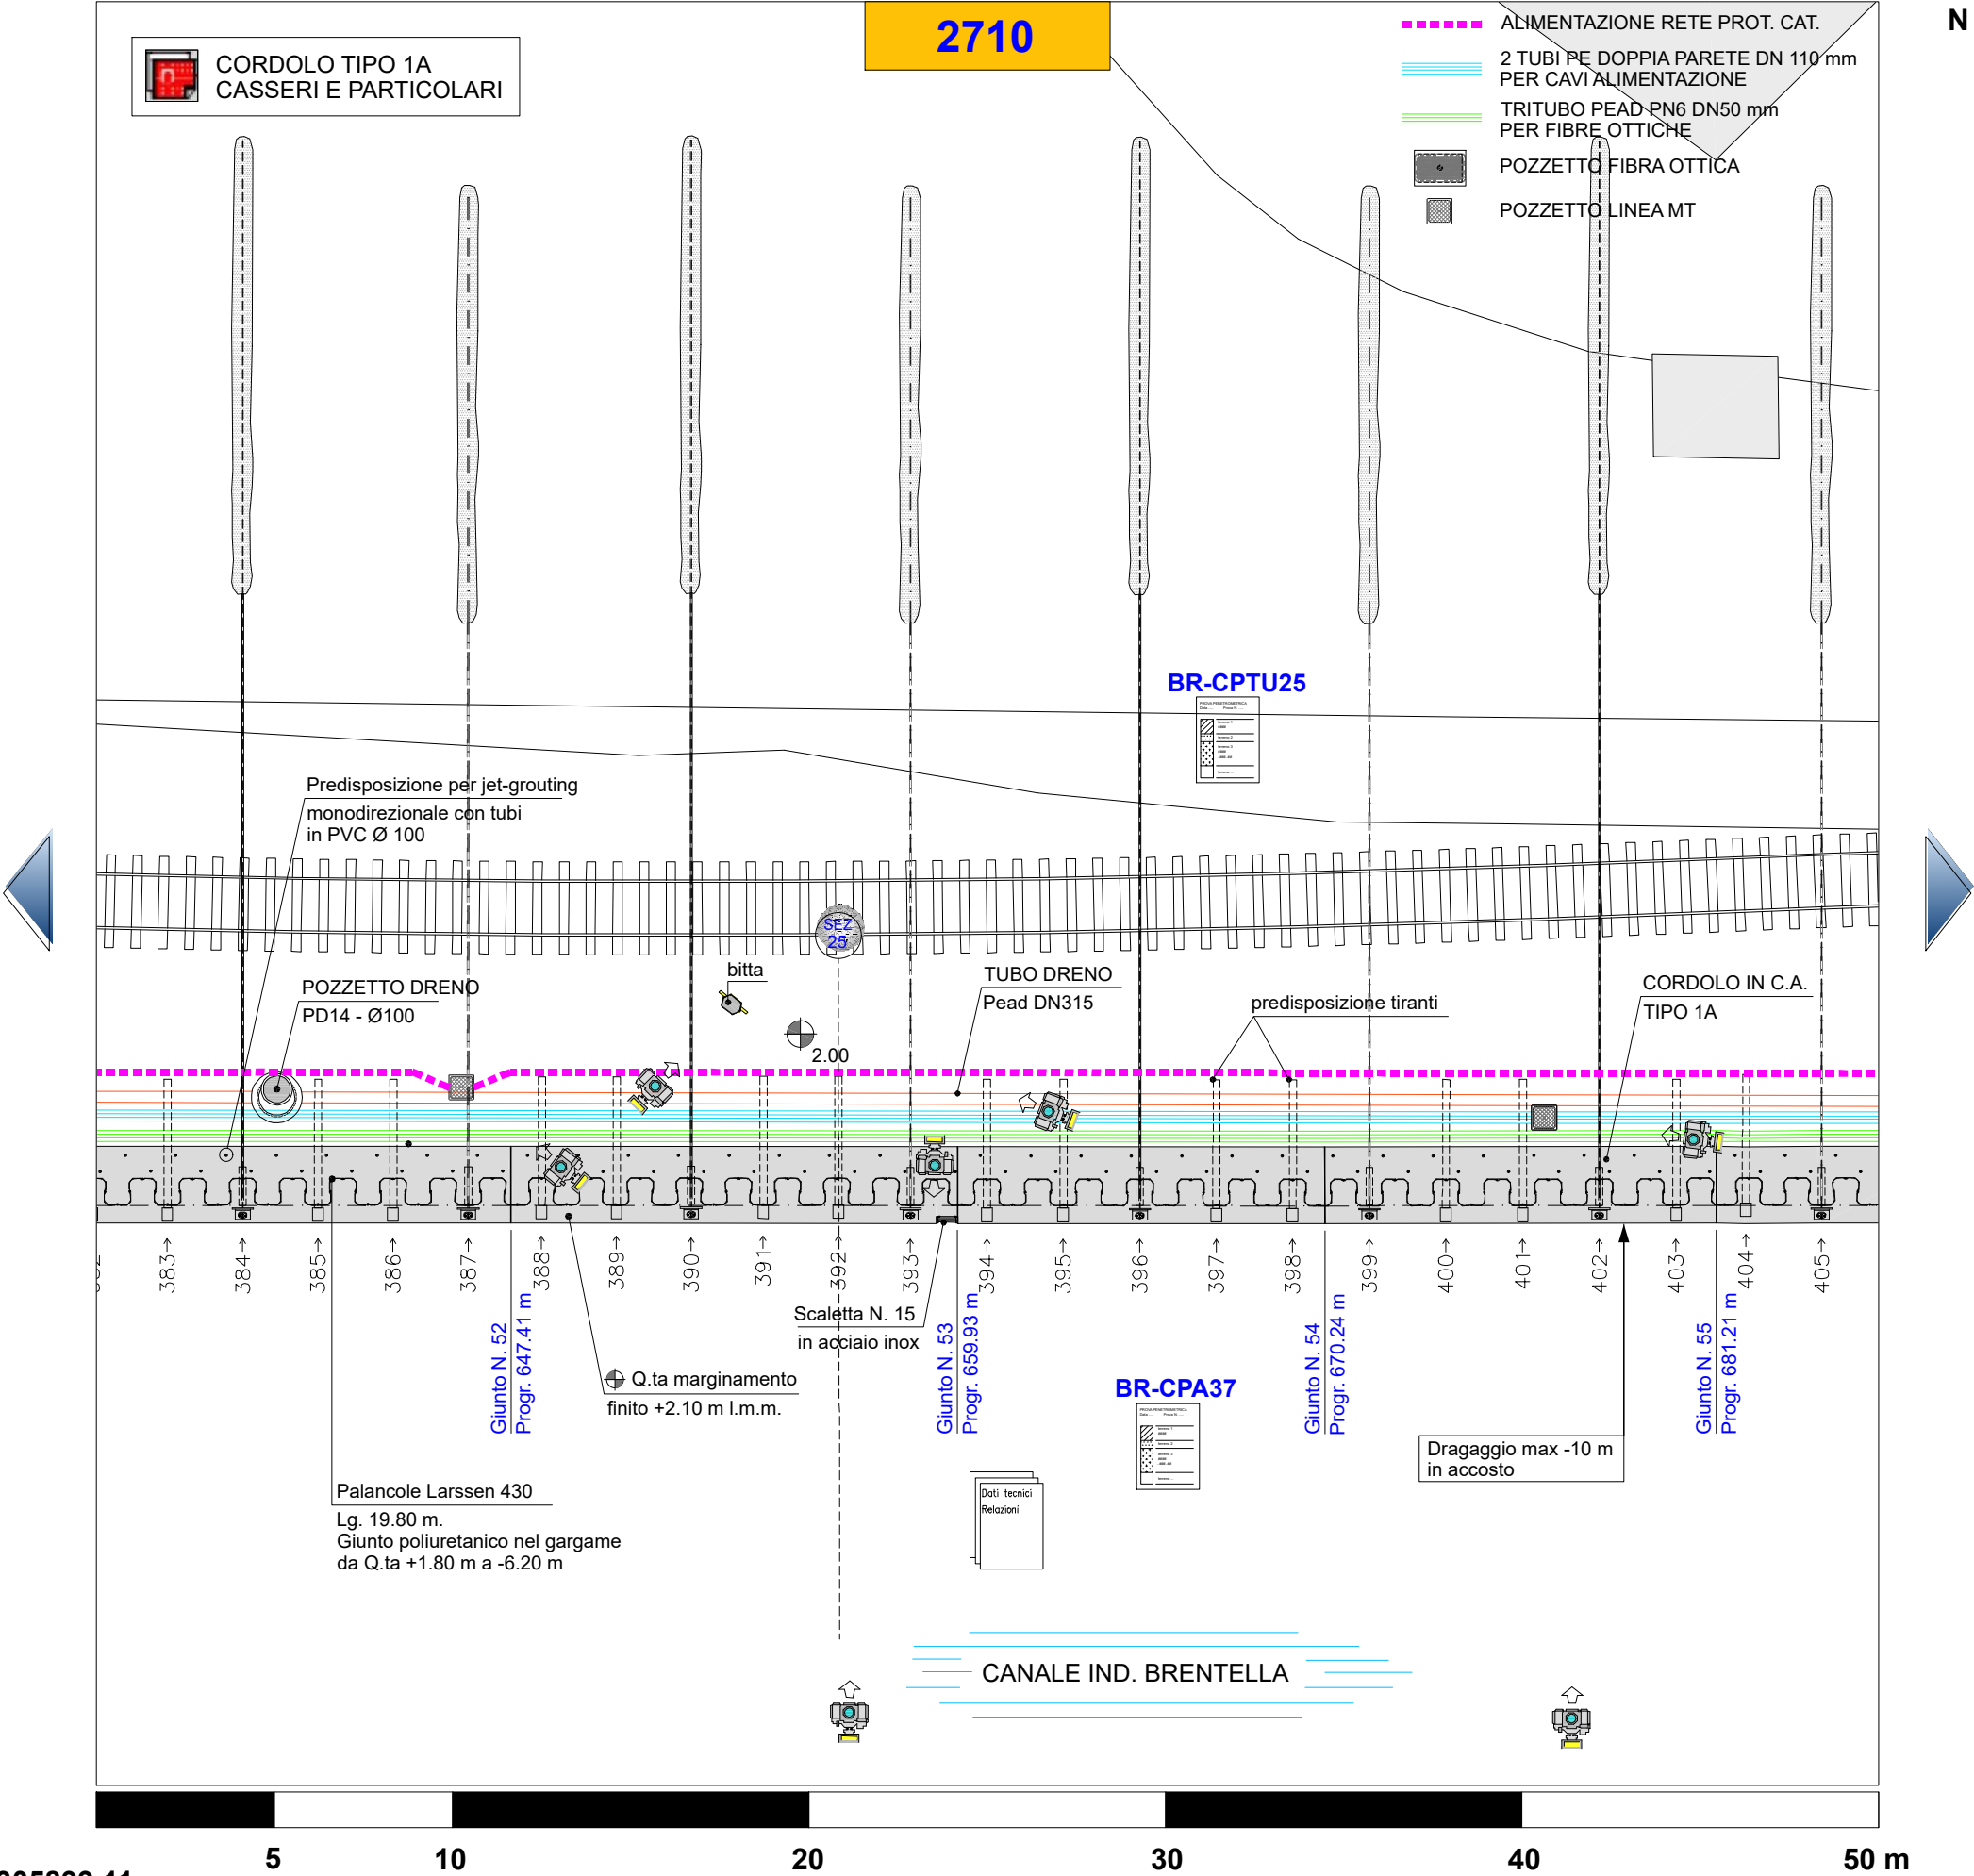

E 2305899.11
N 5037798.20

E 2305852.75
N 5037896.02

SISTEMA DI COORDINATE GEOGRAFICHE
GAUSS-BOAGA 12° EST 1940 Datum



MINISTERO DELLE INFRASTRUTTURE E DEI TRASPORTI

MAGISTRATO ALLE ACQUE

Palazzo X Savi - San Polo, 19 - 30125 Venezia

NUOVI INTERVENTI PER LA SALVAGUARDIA DI VENEZIA

LEGGE 29-11-1984 N. 798

INTERVENTI PER L'ARRESTO E L'INVERSIONE DEI PROCESSI DI DEGRADO DELLA LAGUNA

SISTEMAZIONE DELLE SPONDE DI PORTO MARGHERA

STATO DELLE OPERE AS-BUILT

DESCRIZIONE:

OP328 - STATO FINALE DELLE OPERE CANALE INDUSTRIALE BRENTELLA TRA LE PROGRESSIVE 681.78 E 705.71

DATA: 15/03/2010

SCALA: 1:200

PIANTA CHIAVE

LEGENDA

Dati tecnici

Dati geotecnici

Fotografie


Riferimenti topografici

Disegni di progetto


Relazioni di progetto

CONCESSIONARIO

Consorzio Venezia Nuova Servizio Informativo

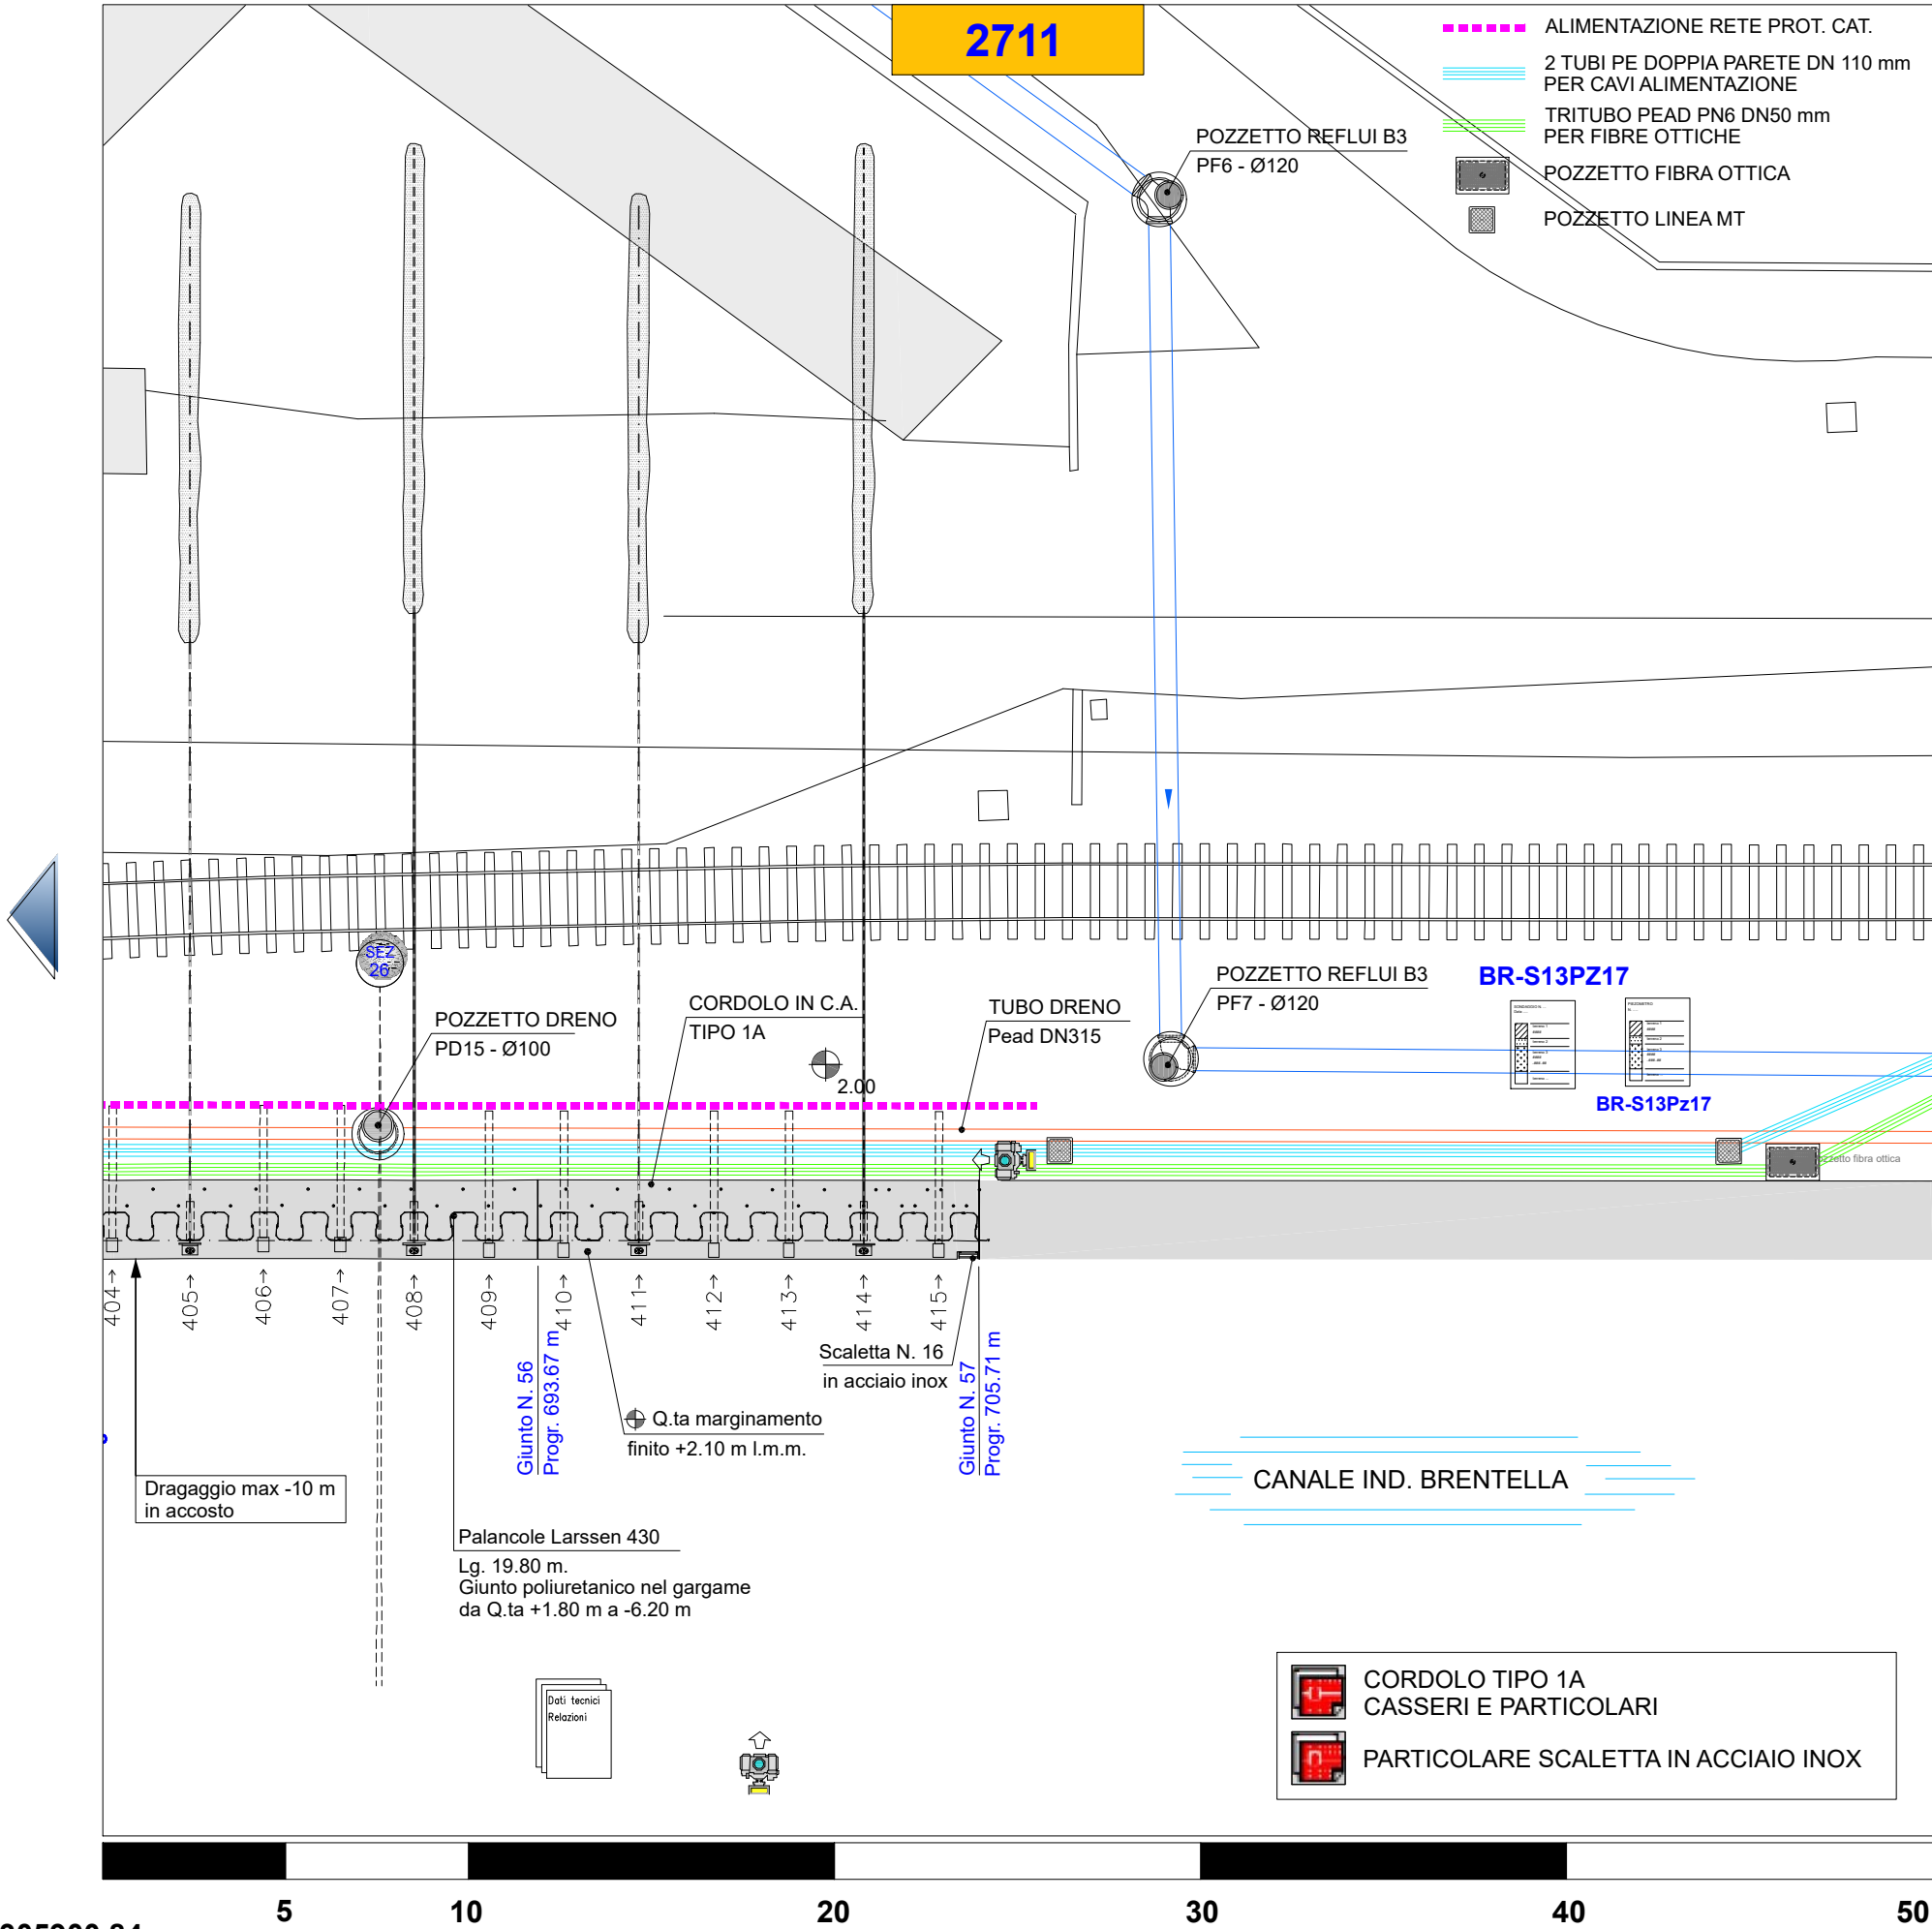

E 2305900.84
N 5037844.17

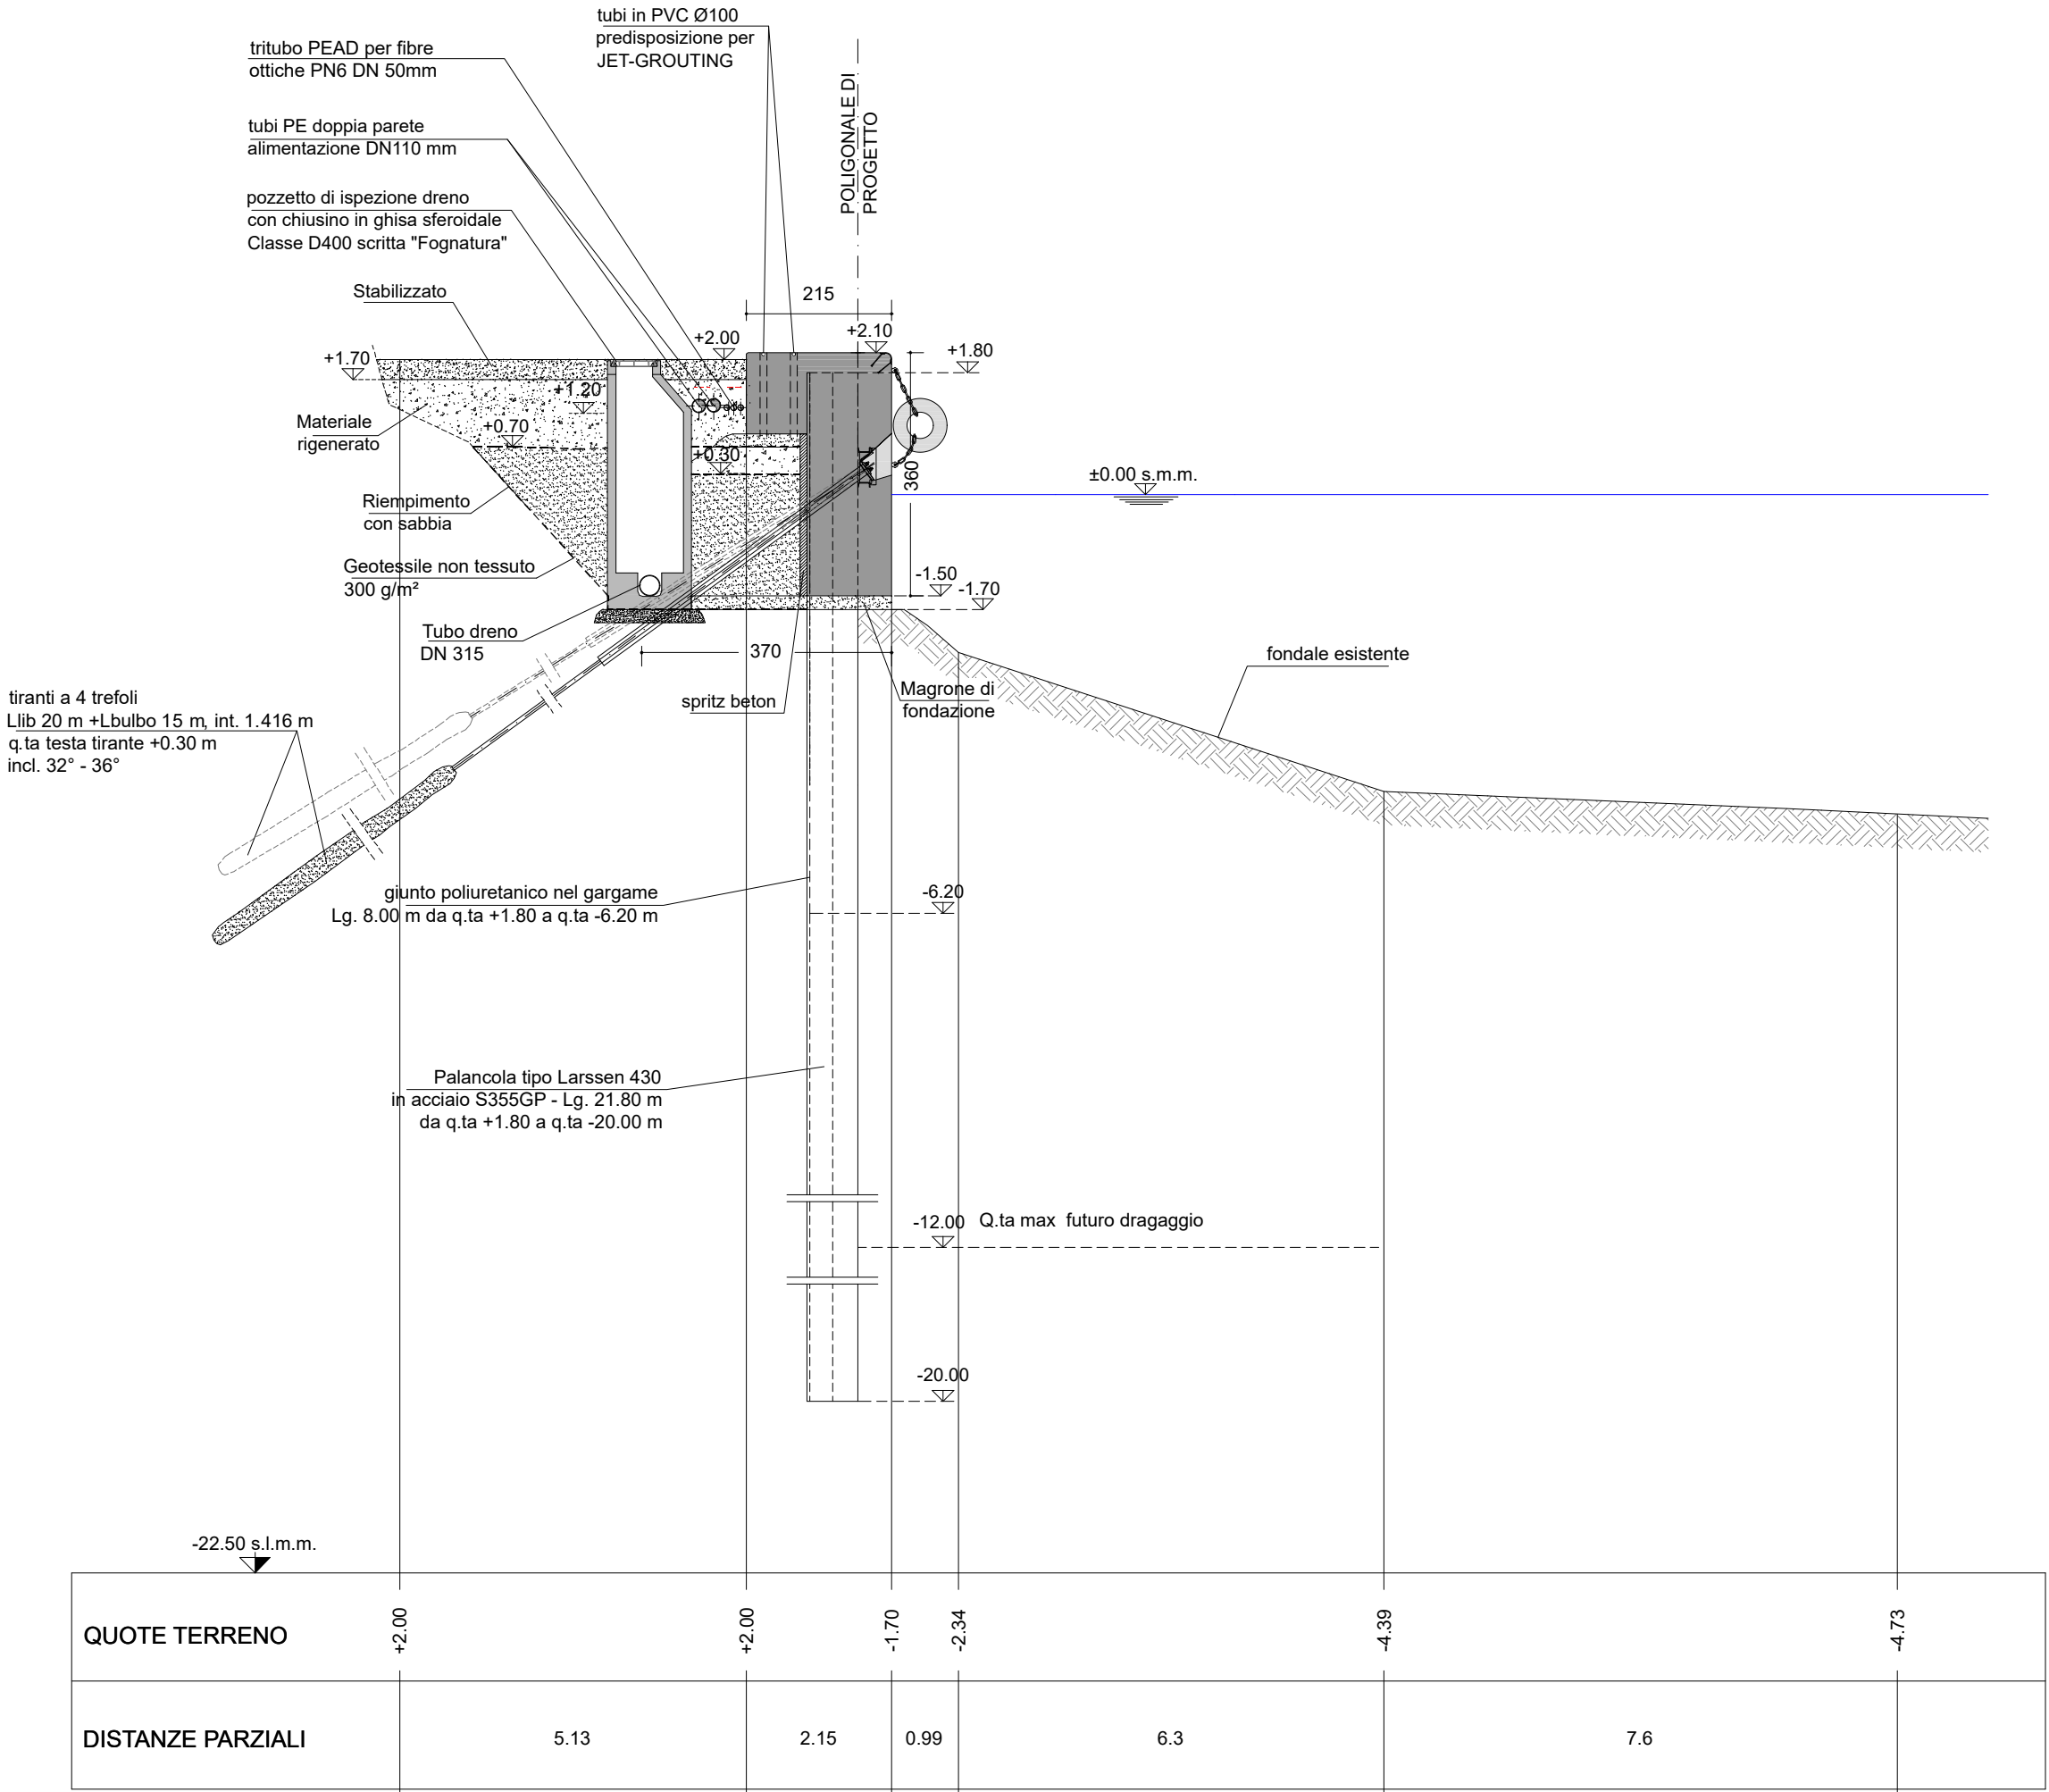

MINISTERO DELLE INFRASTRUTTURE E DEI TRASPORTI

MAGISTRATO ALLE ACQUE

Palazzo X Savi - San Polo, 19 - 30125 Venezia

NUOVI INTERVENTI PER LA SALVAGUARDIA DI VENEZIA

LEGGE 29-11-1984 N. 798

INTERVENTI PER L'ARRESTO E L'INVERSIONE DEI PROCESSI DI DEGRADO DELLA LAGUNA

SISTEMAZIONE DELLE SPONDE

DI PORTO MARGHERA

STATO DELLE OPERE AS-BUILT

DESCRIZIONE:

OP328 - STATO FINALE DELLE OPERE

CANALE INDUSTRIALE BRENTELLA

SEZIONE 13

DATA: 15/03/2010

SCALA: 1:100

PIANTA CHIAVE

MACROISOLA PORTUALE

MACROISOLA RAFFINERIE


13

BACINO DI EVOLUZIONE N.1

CONCESSIONARIO

Consorzio Venezia Nuova

Servizio Informativo

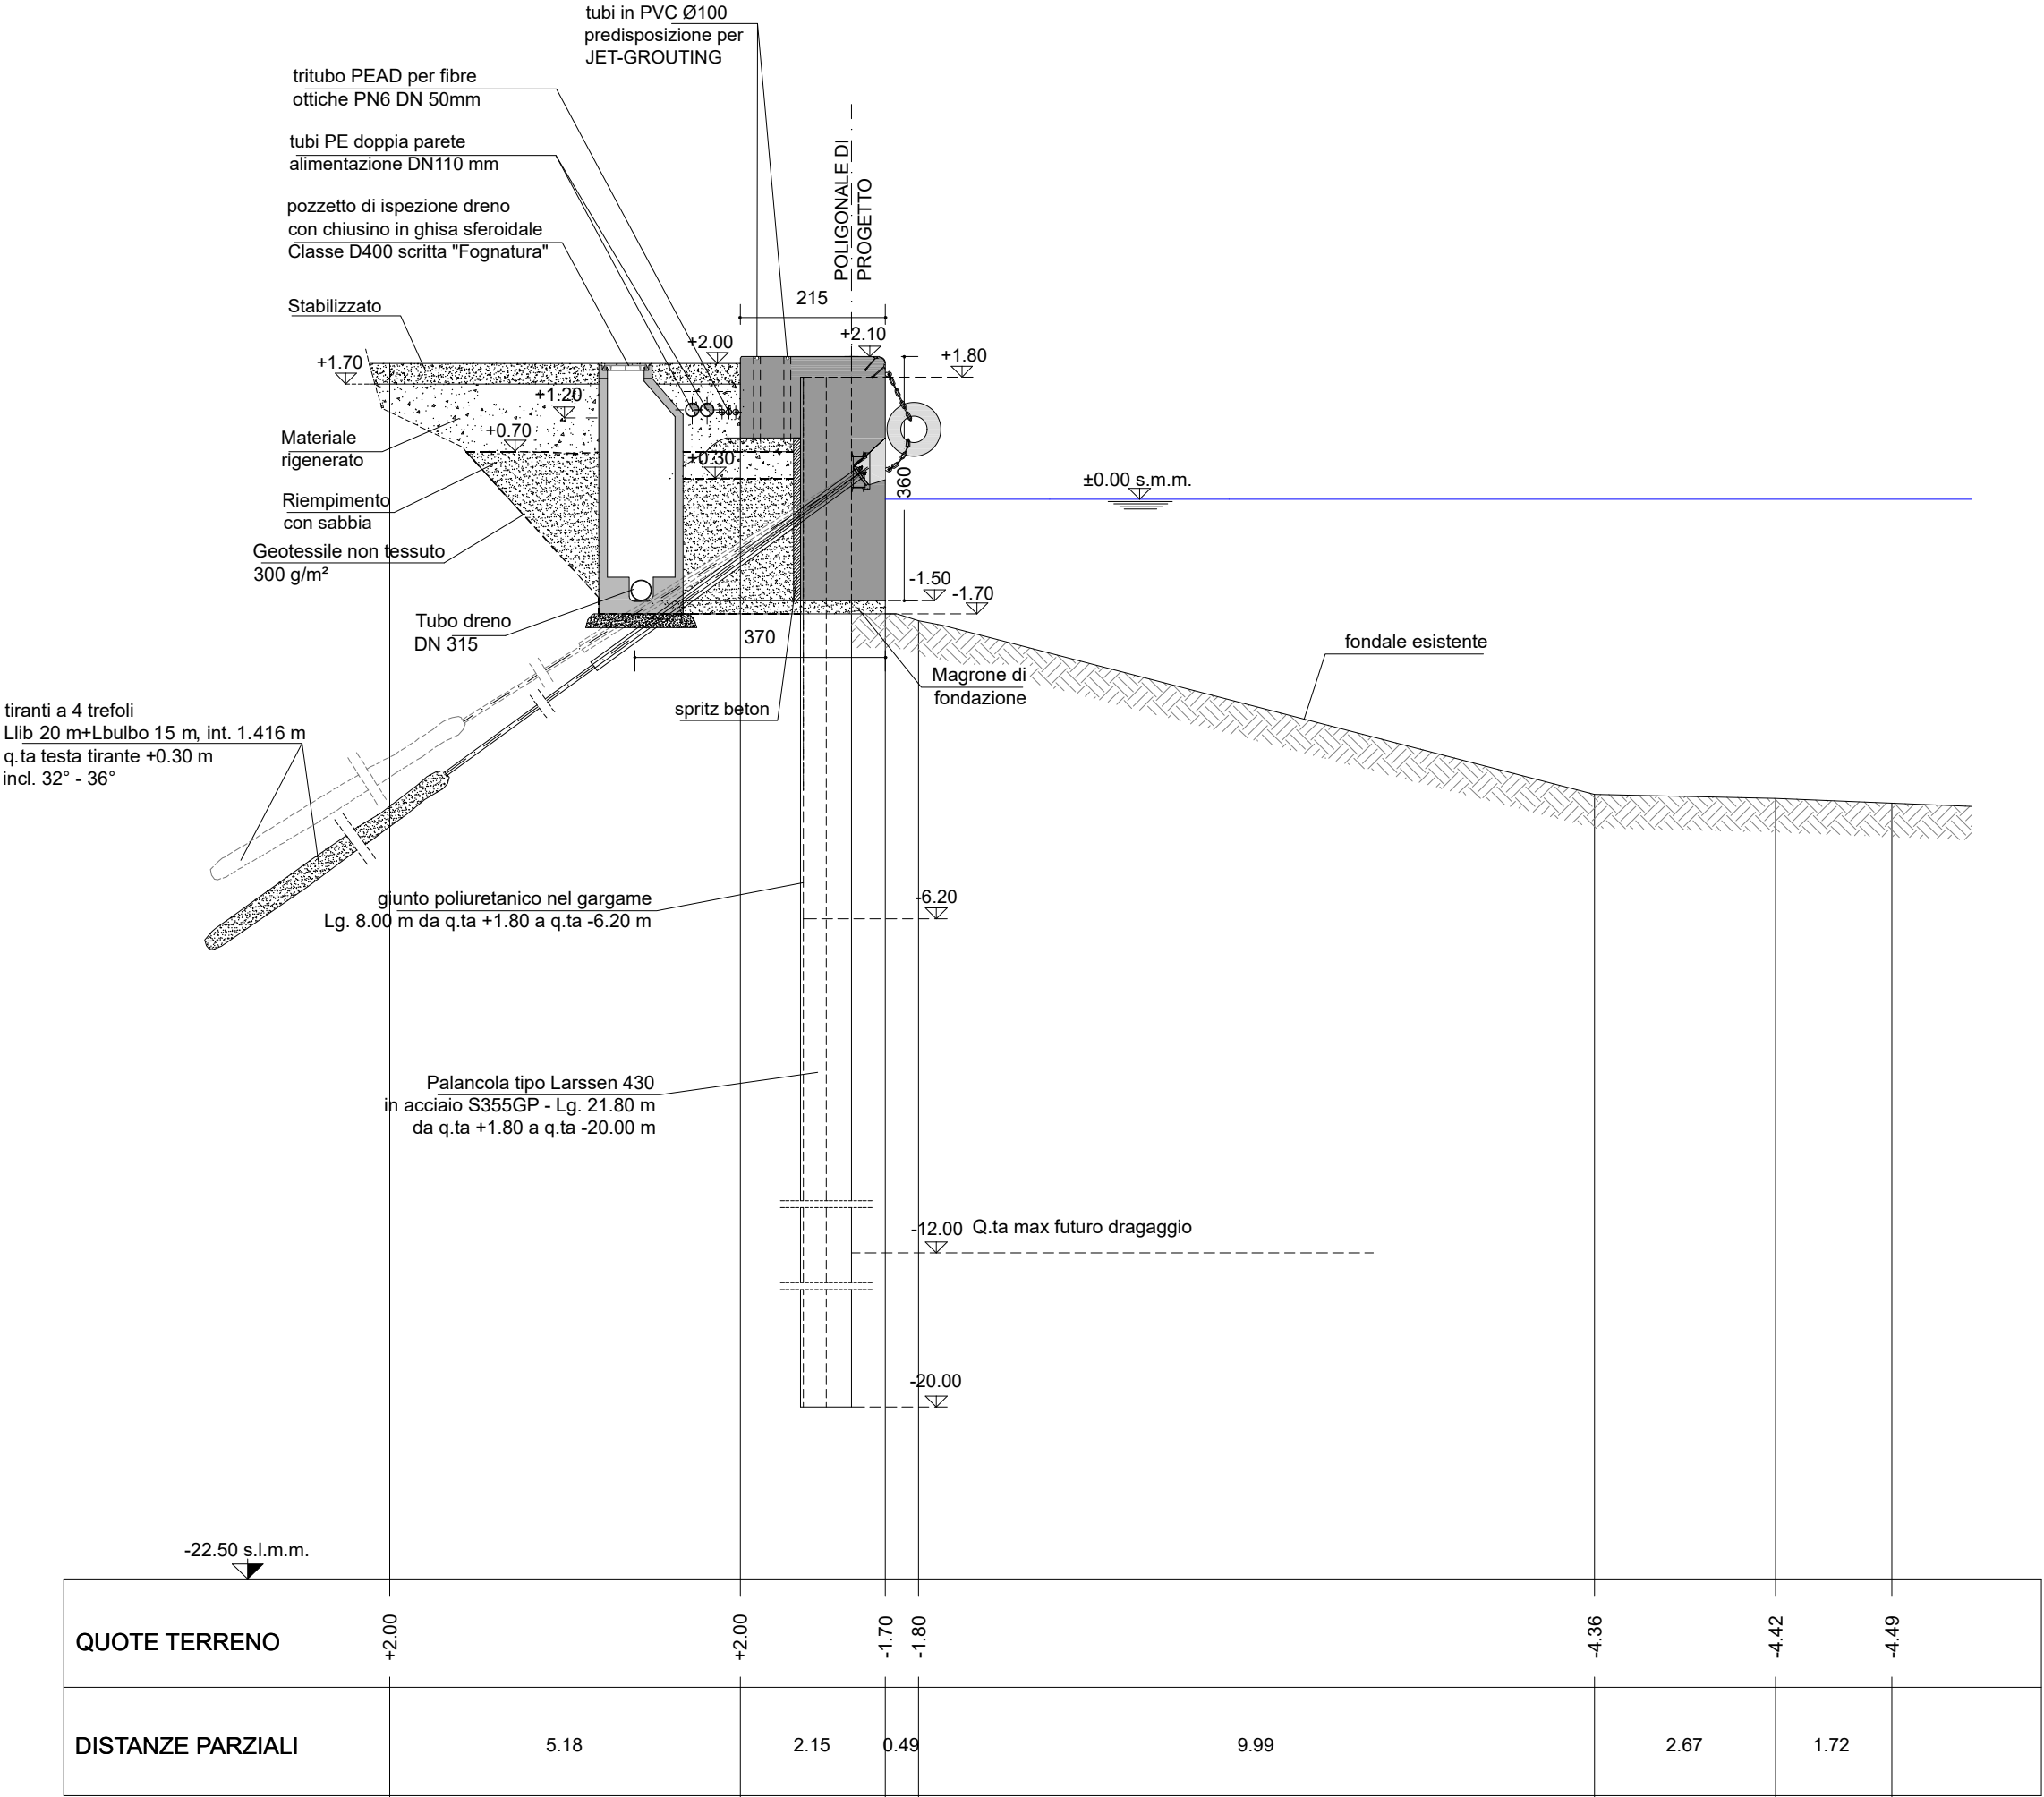

MINISTERO DELLE INFRASTRUTTURE E DEI TRASPORTI

MAGISTRATO ALLE ACQUE

Palazzo X Savi - San Polo, 19 - 30125 Venezia

NUOVI INTERVENTI PER LA SALVAGUARDIA DI VENEZIA

LEGGE 29-11-1984 N. 798

INTERVENTI PER L'ARRESTO E L'INVERSIONE DEI PROCESSI DI DEGRADO DELLA LAGUNA

SISTEMAZIONE DELLE SPONDE

DI PORTO MARGHERA

STATO DELLE OPERE AS-BUILT

DESCRIZIONE:

OP328 - STATO FINALE DELLE OPERE

CANALE INDUSTRIALE BRENTELLA

SEZIONE 14

DATA: 15/03/2010

SCALA: 1:100

PIANTA CHIAVE

MACROISOLA PORTUALE

MACROISOLA RAFFINERIE

CANALE IND. BRENTELLA

CANALE IND. NORD


BACINO DI EVOLUZIONE N.1


14

CONCESSIONARIO

Consorzio Venezia Nuova

Servizio Informativo

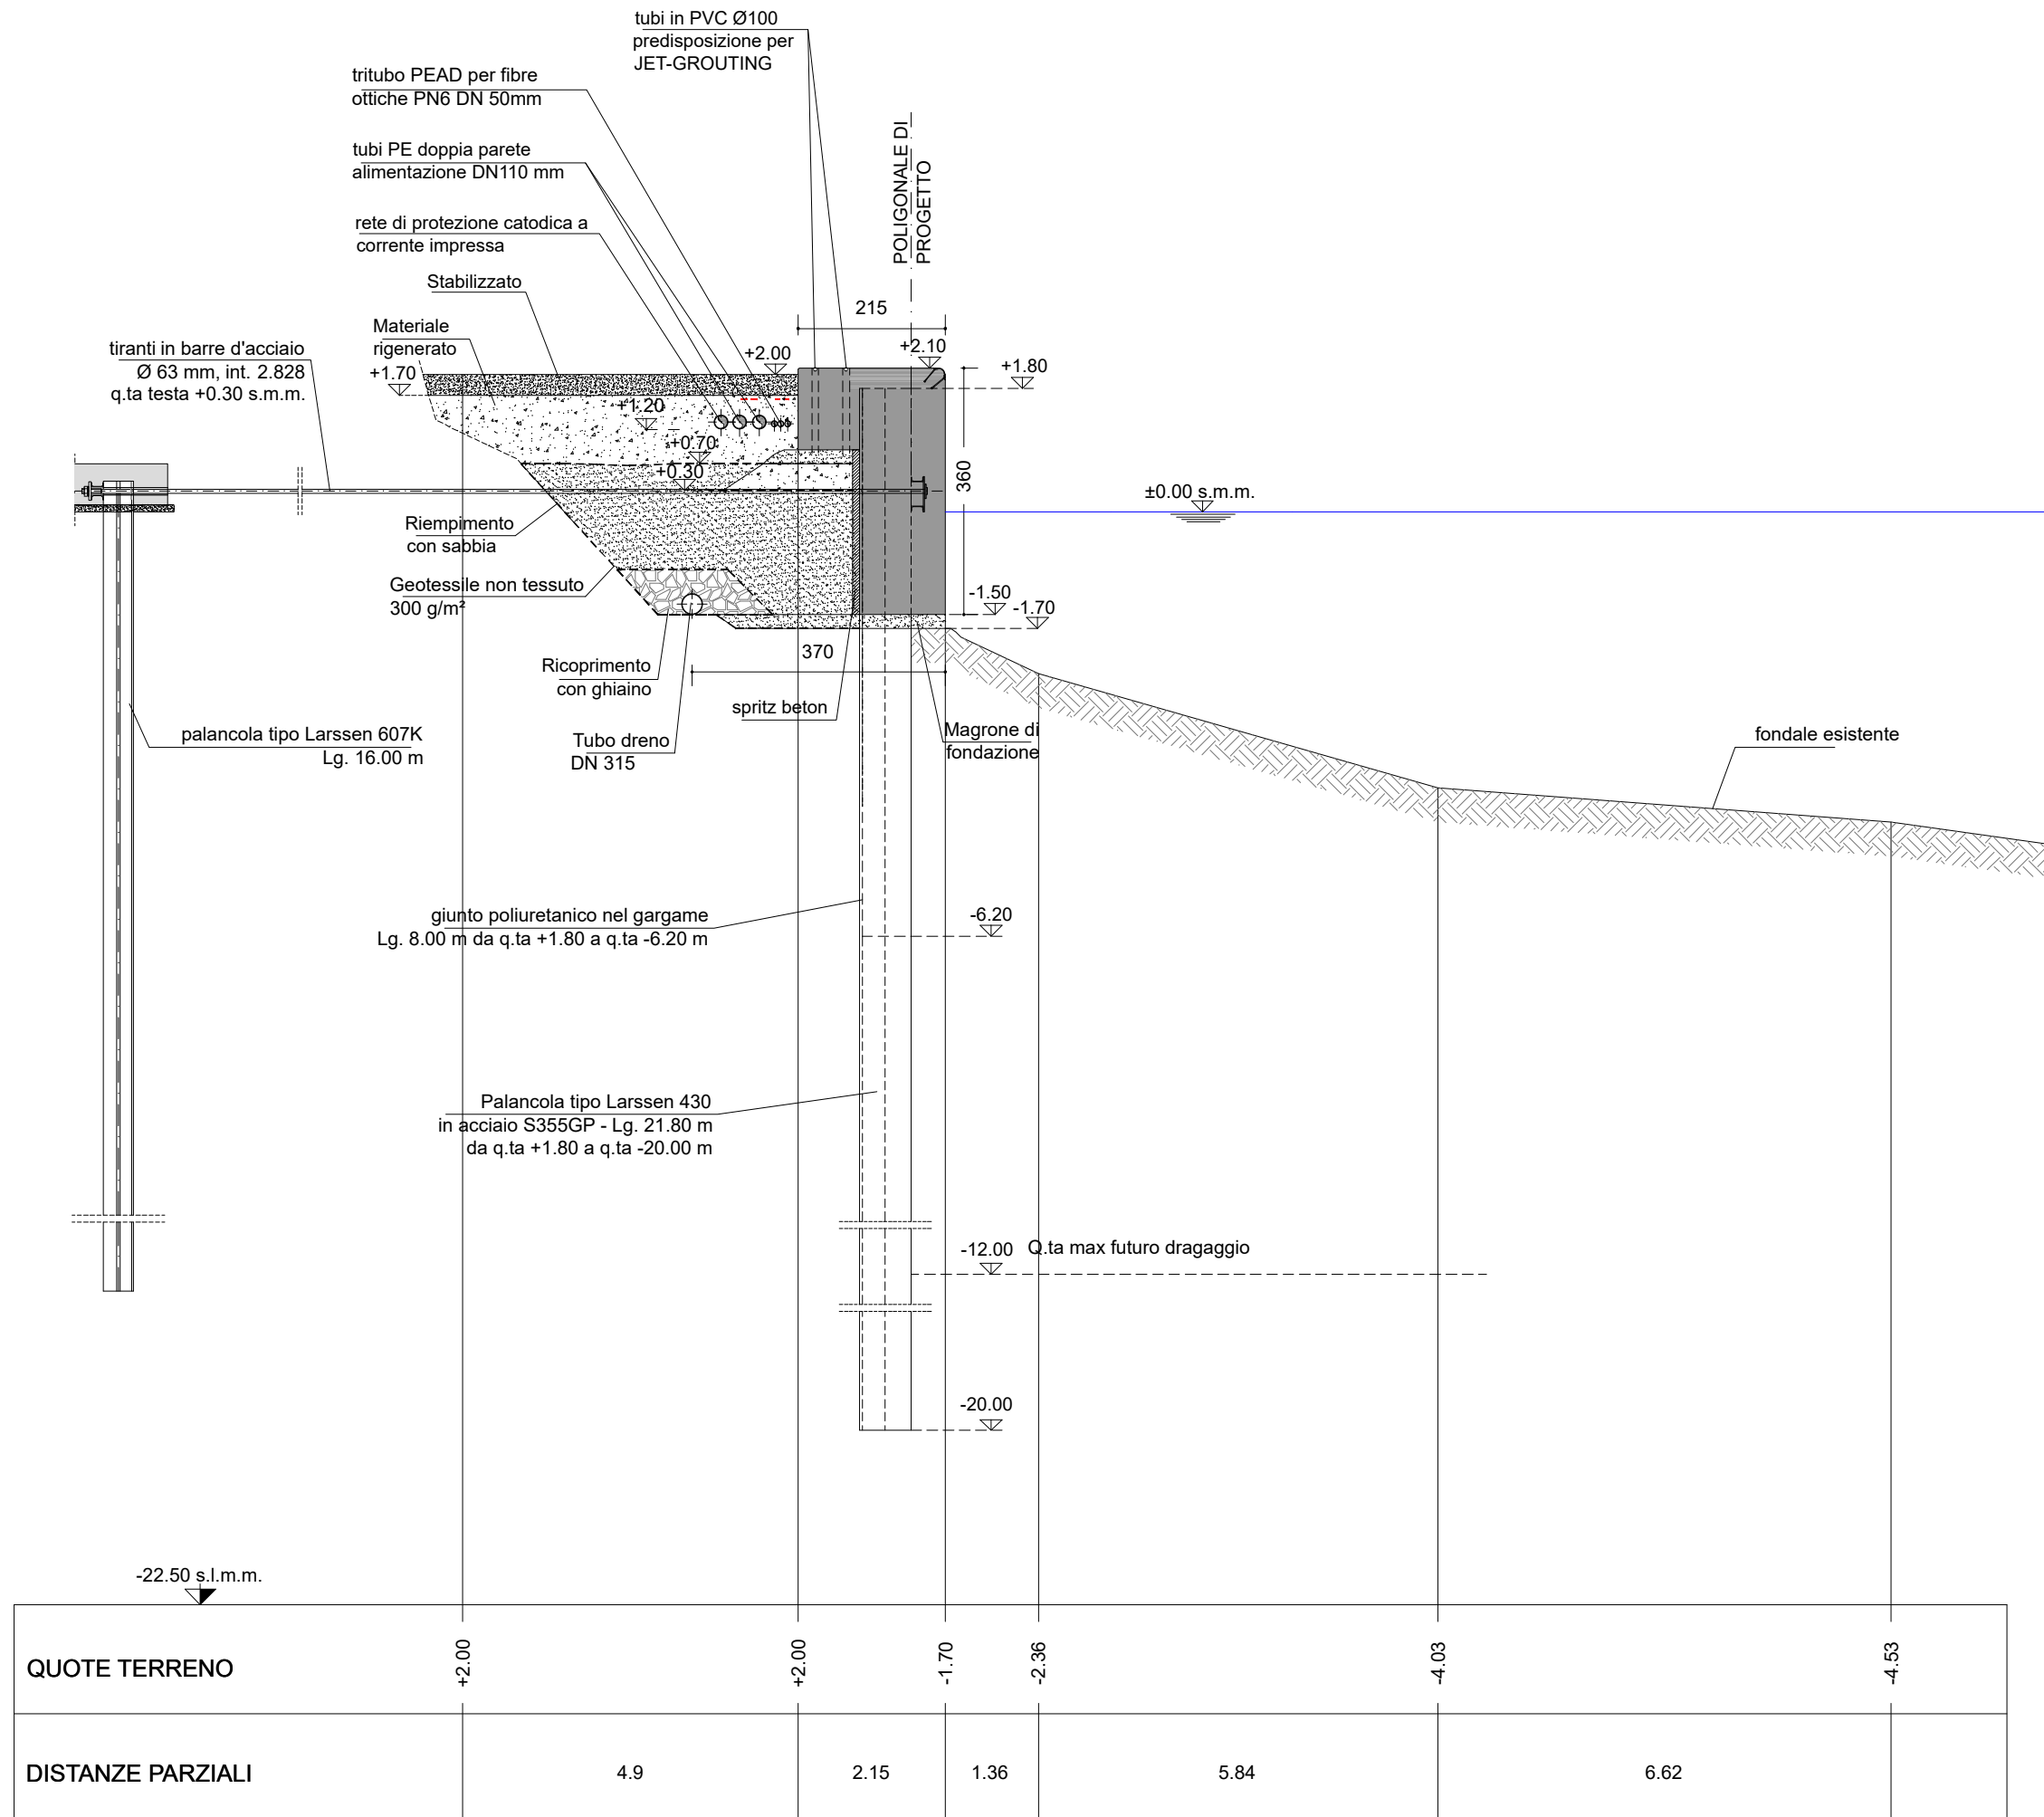

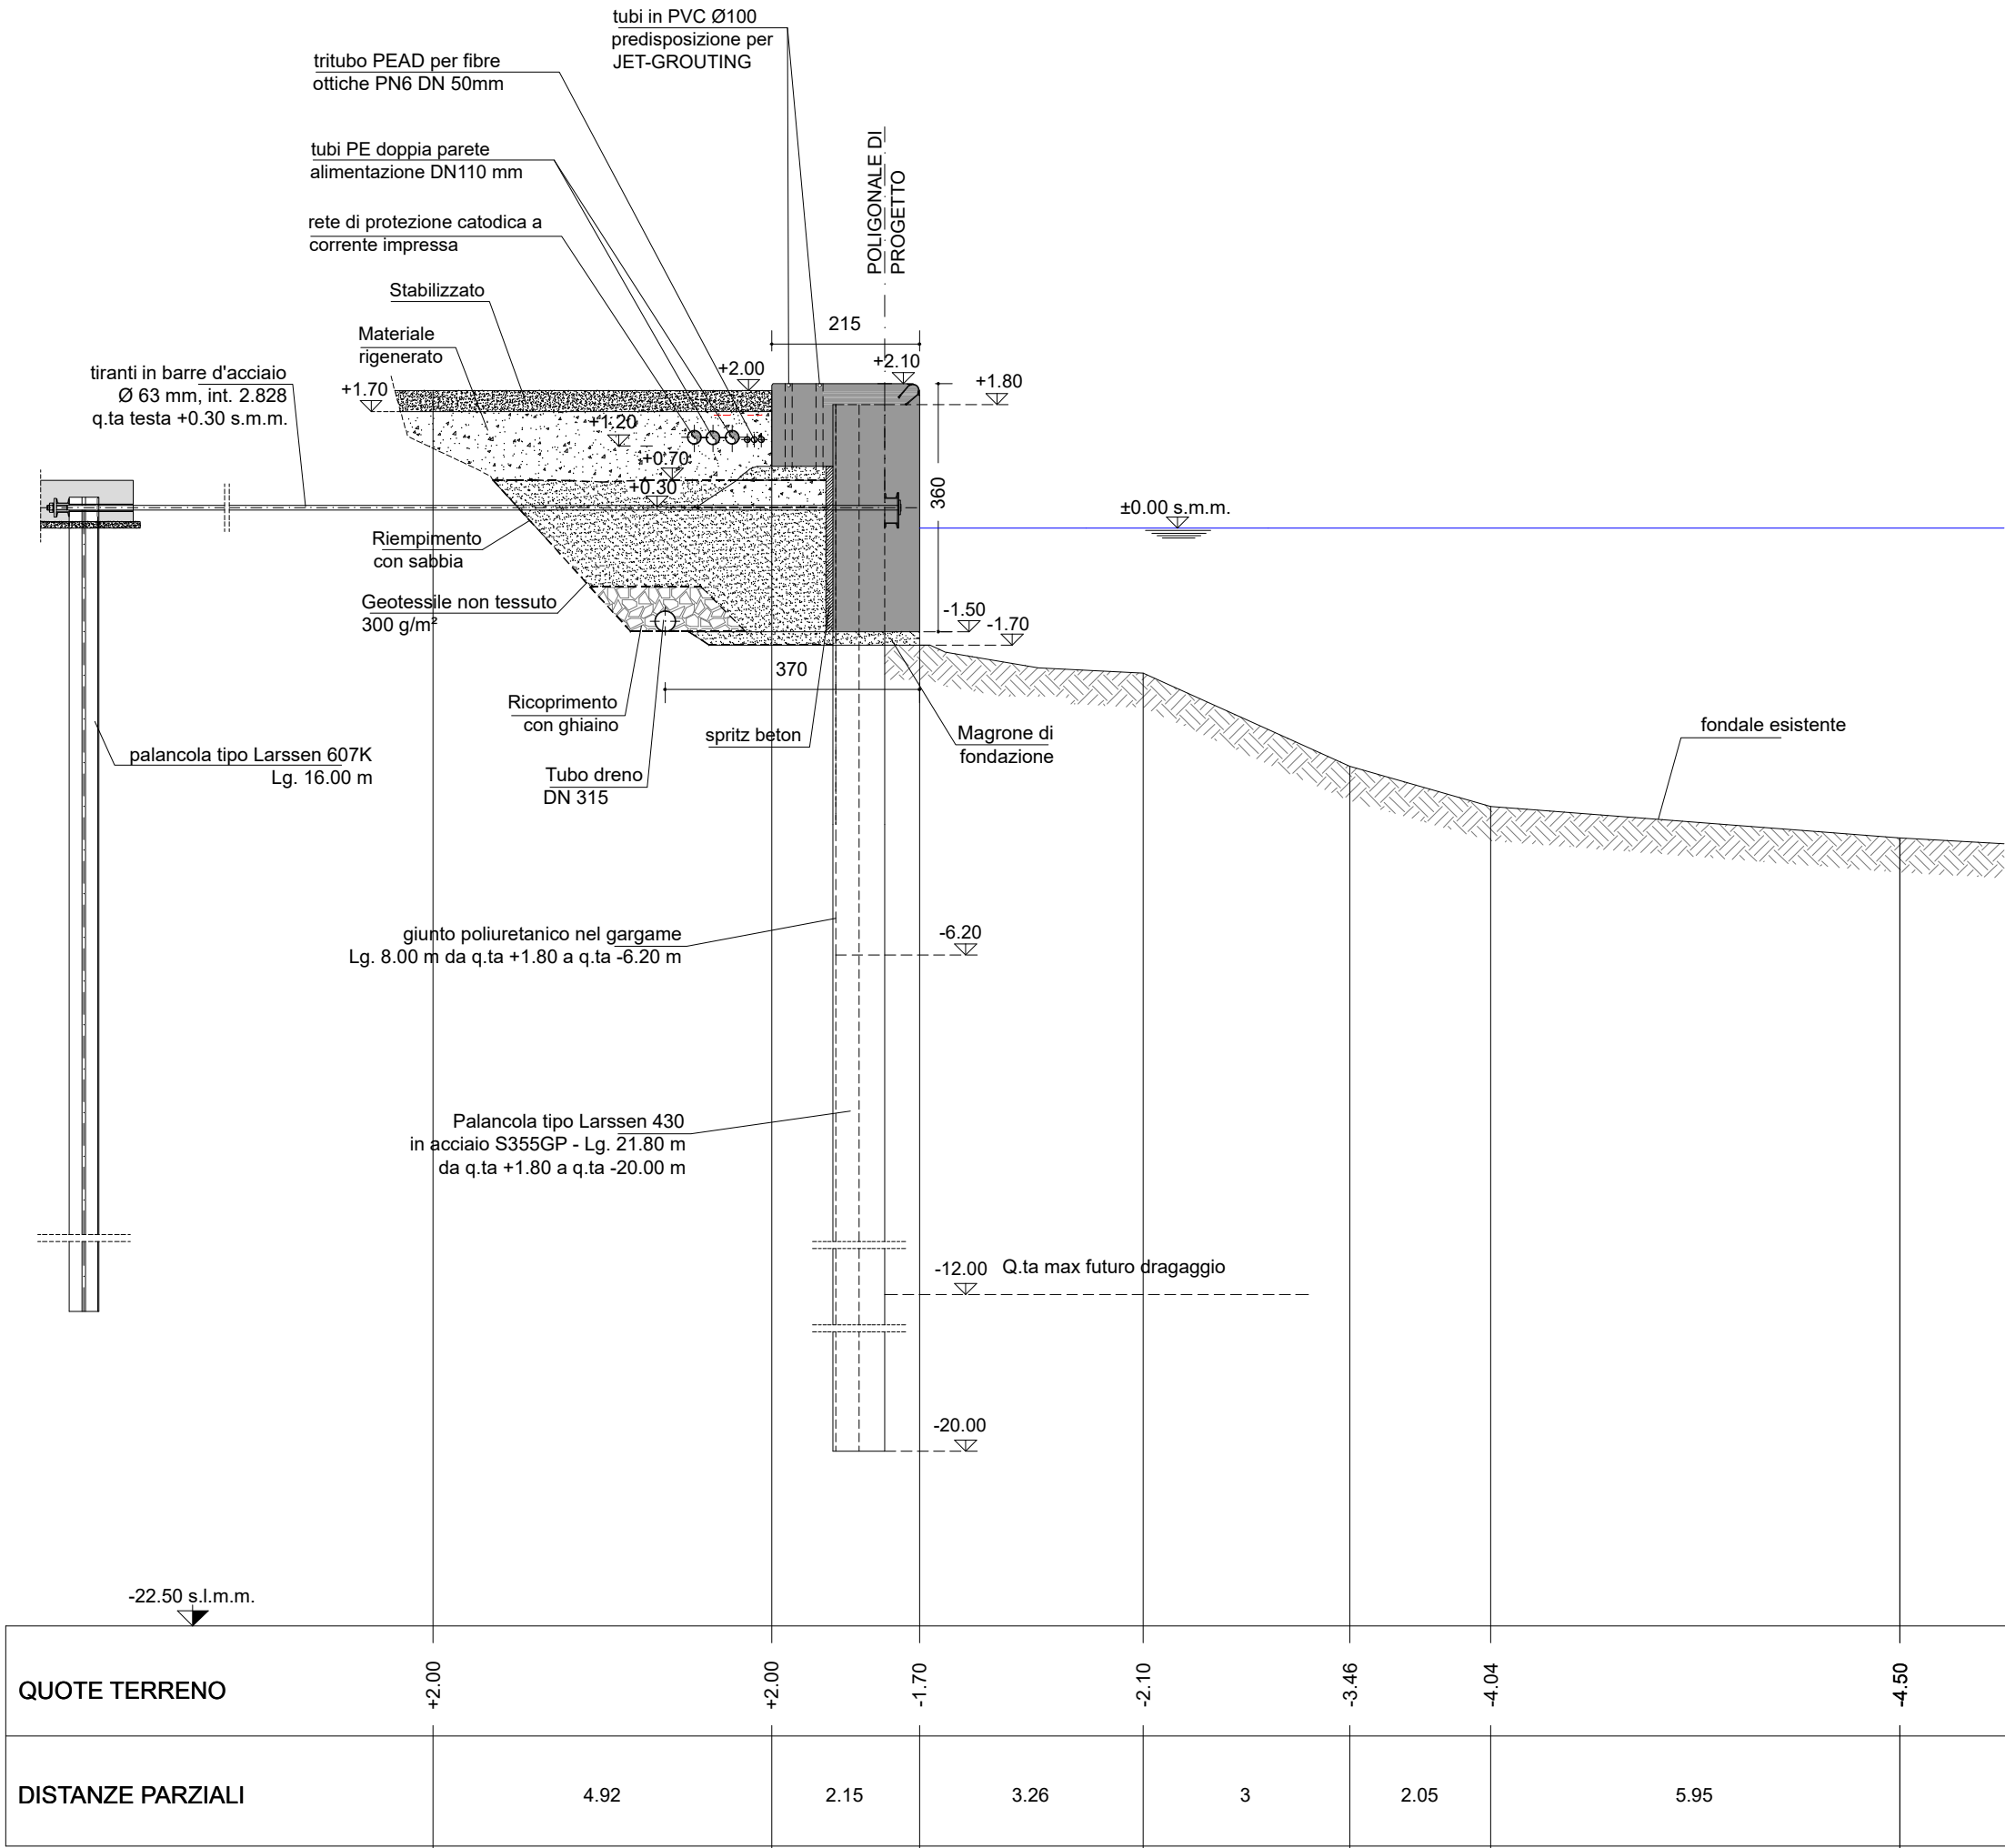

MINISTERO DELLE INFRASTRUTTURE E DEI TRASPORTI

MAGISTRATO ALLE ACQUE

Palazzo X Savi - San Polo, 19 - 30125 Venezia

NUOVI INTERVENTI PER LA SALVAGUARDIA DI VENEZIA

LEGGE 29-11-1984 N. 798

INTERVENTI PER L'ARRESTO E L'INVERSIONE DEI PROCESSI DI DEGRADO DELLA LAGUNA

SISTEMAZIONE DELLE SPONDE

DI PORTO MARGHERA

STATO DELLE OPERE AS-BUILT

DESCRIZIONE:

OP328 - STATO FINALE DELLE OPERE

CANALE INDUSTRIALE BRENTELLA

SEZIONE 16

DATA: 15/03/2010

SCALA: 1:100


PIANTA CHIAVE

16

CONCESSIONARIO

Consorzio Venezia Nuova

Servizio Informativo

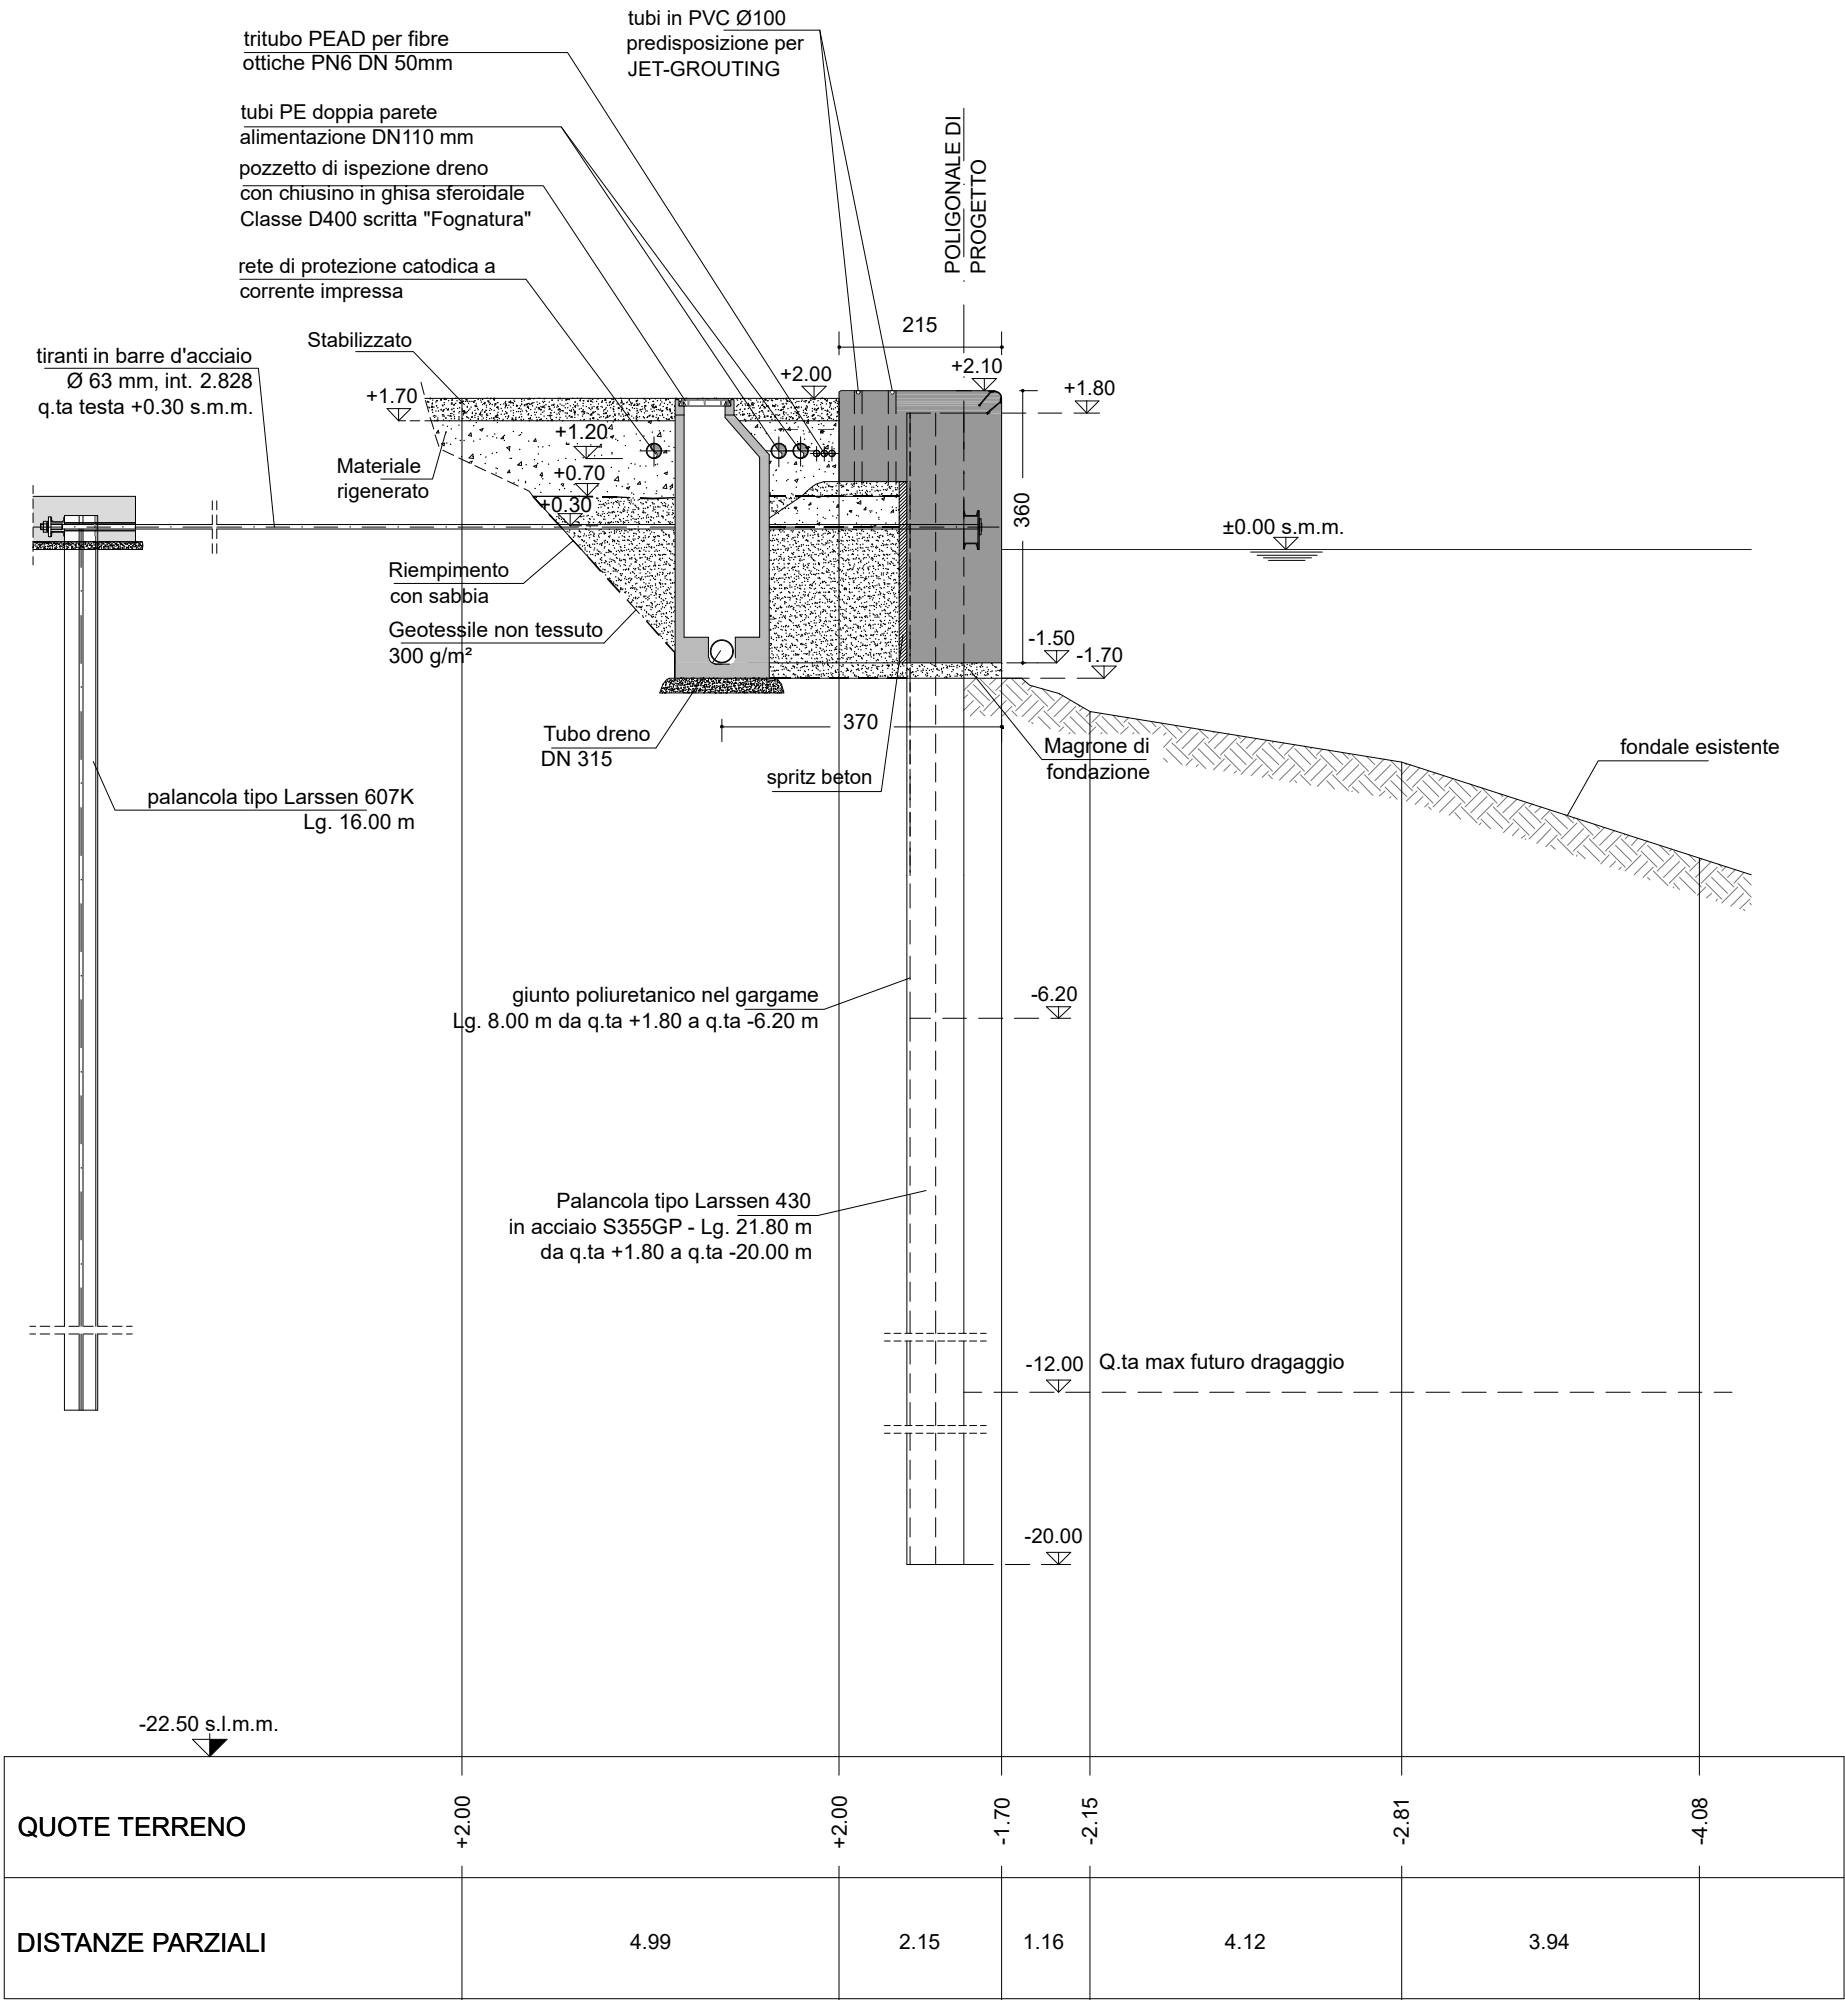

MINISTERO DELLE INFRASTRUTTURE E DEI TRASPORTI

MAGISTRATO ALLE ACQUE

Palazzo X Savi - San Polo, 19 - 30125 Venezia

NUOVI INTERVENTI PER LA SALVAGUARDIA DI VENEZIA

LEGGE 29-11-1984 N. 798

INTERVENTI PER L'ARRESTO E L'INVERSIONE DEI PROCESSI DI DEGRADO DELLA LAGUNA

SISTEMAZIONE DELLE SPONDE

DI PORTO MARGHERA

STATO DELLE OPERE AS-BUILT

DESCRIZIONE:

OP328 - STATO FINALE DELLE OPERE

CANALE INDUSTRIALE BRENTELLA

SEZIONE 17

DATA: 15/03/2010

SCALA: 1:100

PIANTA CHIAVE

MACROISOLA PORTUALE

MACROISOLA RAFFINERIE


BACINO DI EVOLUZIONE N.1


17

CONCESSIONARIO

Consorzio Venezia Nuova

Servizio Informativo

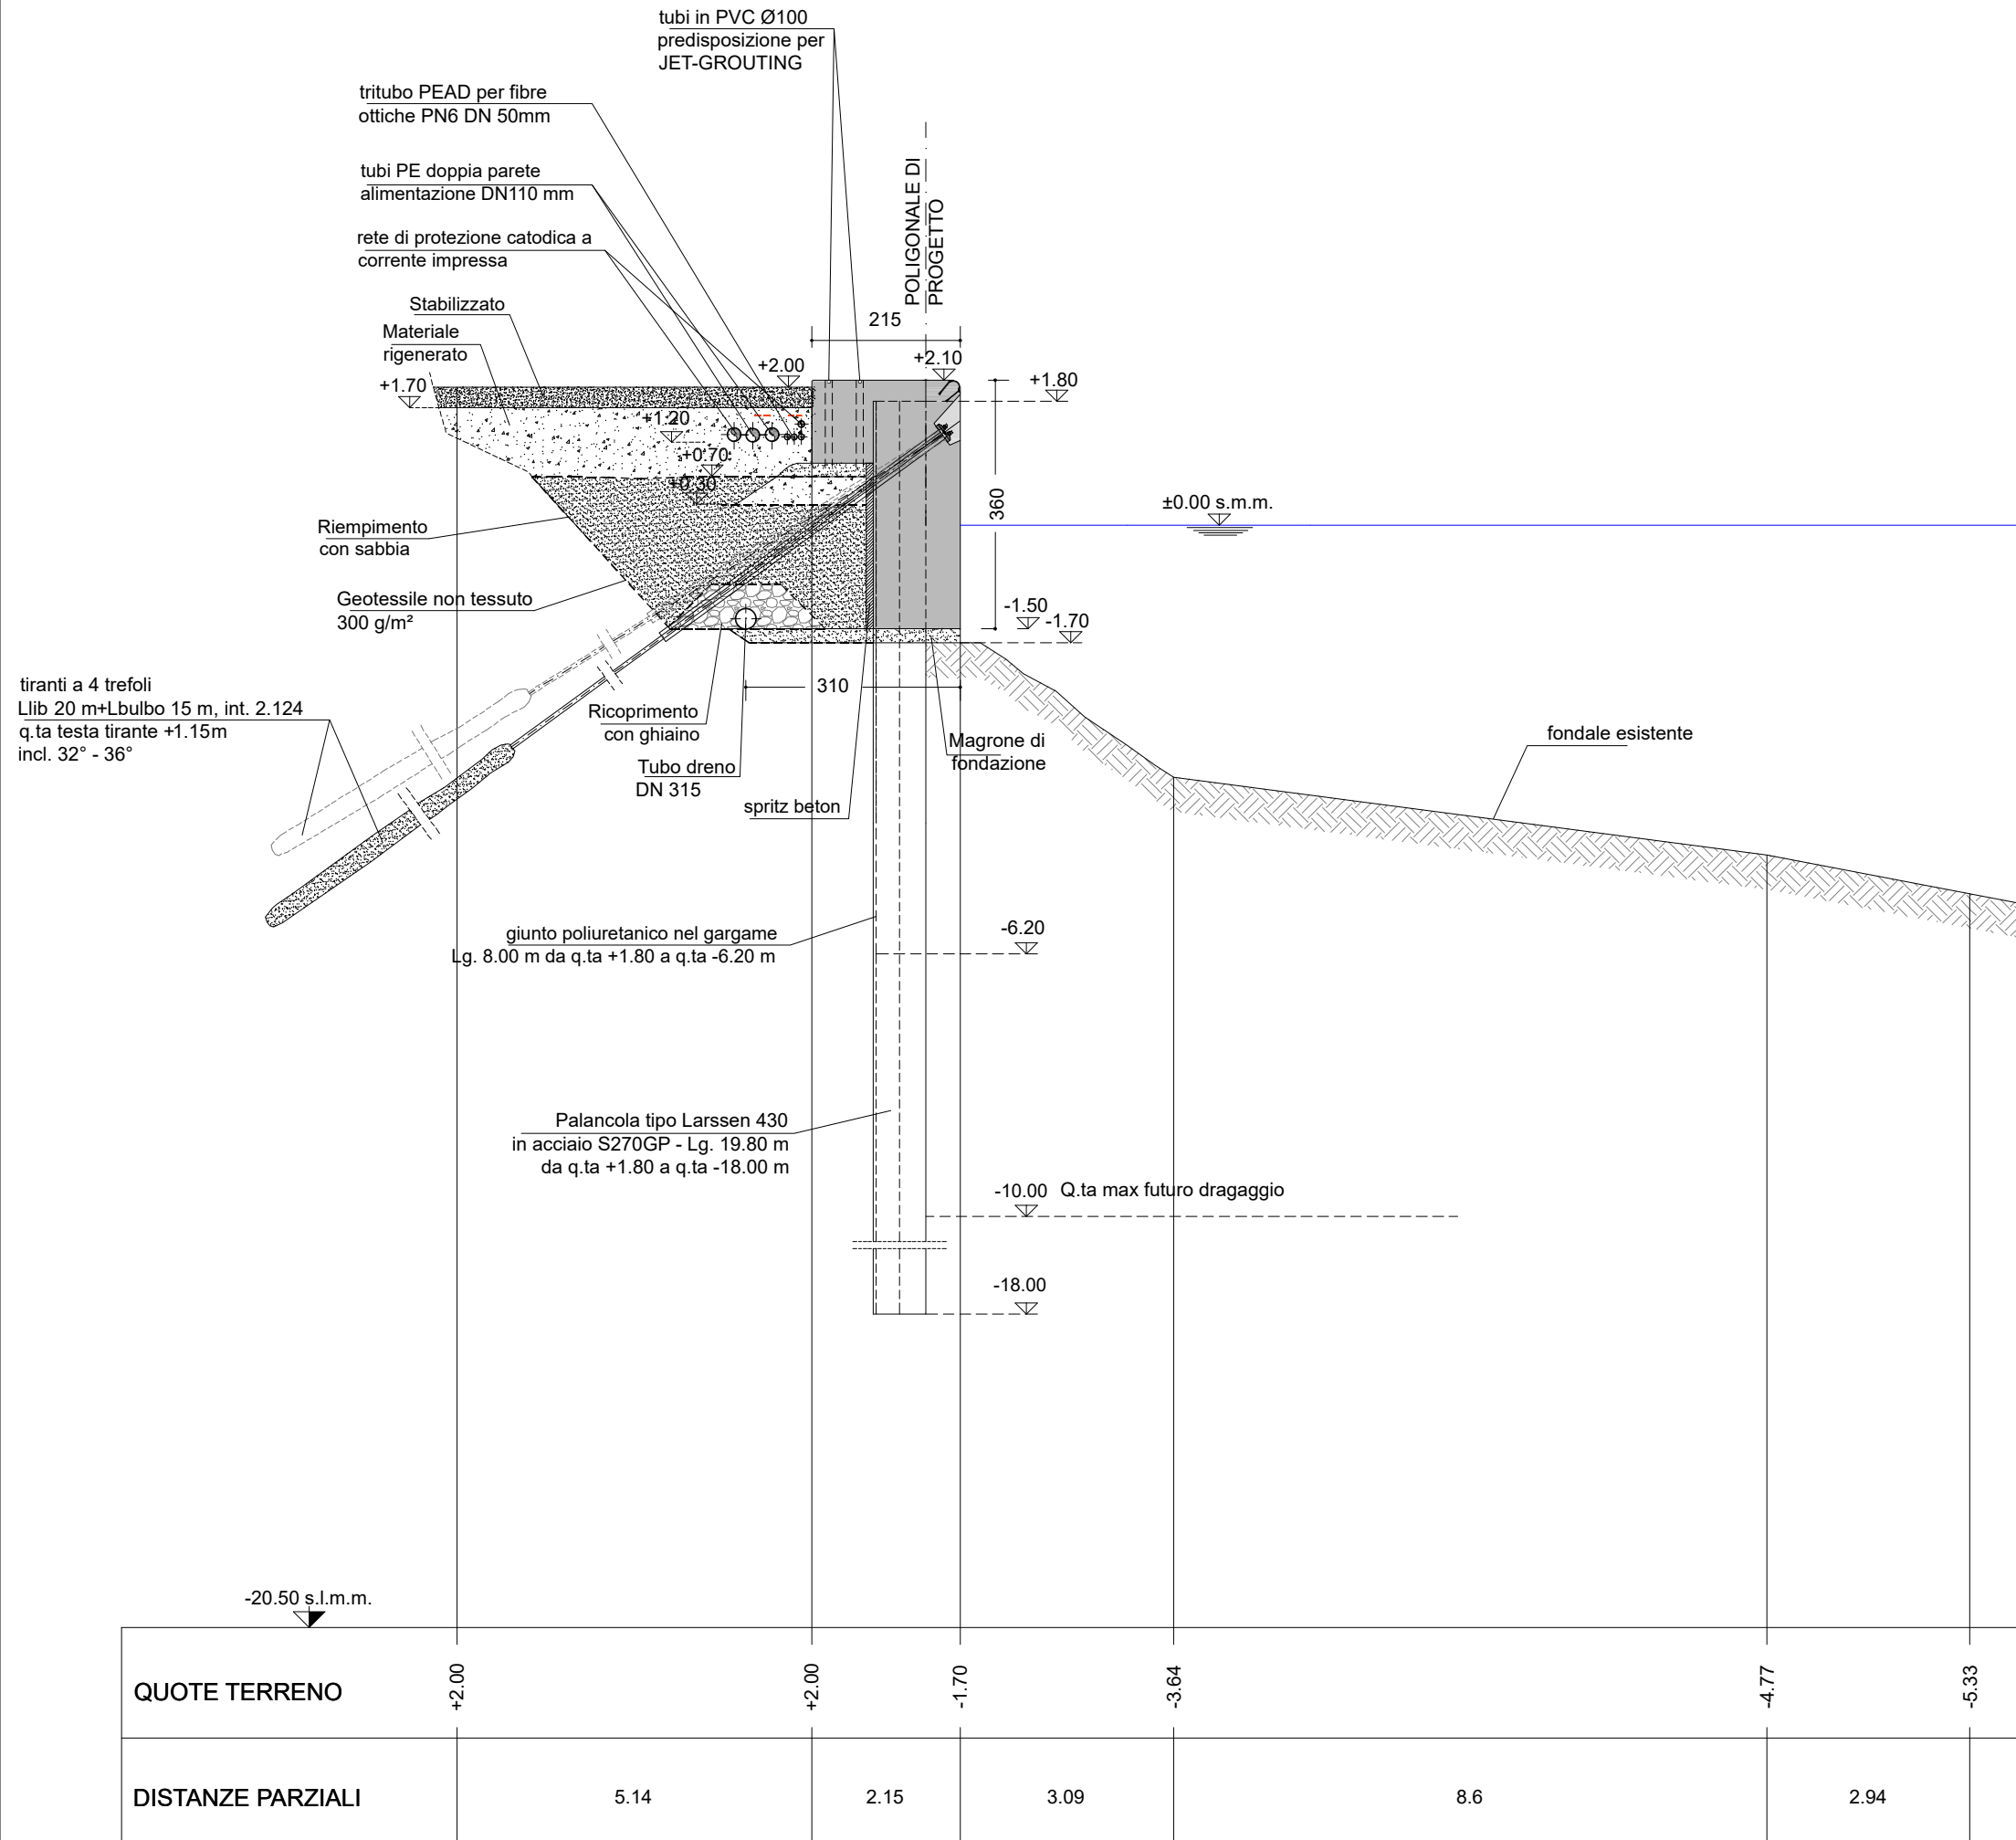

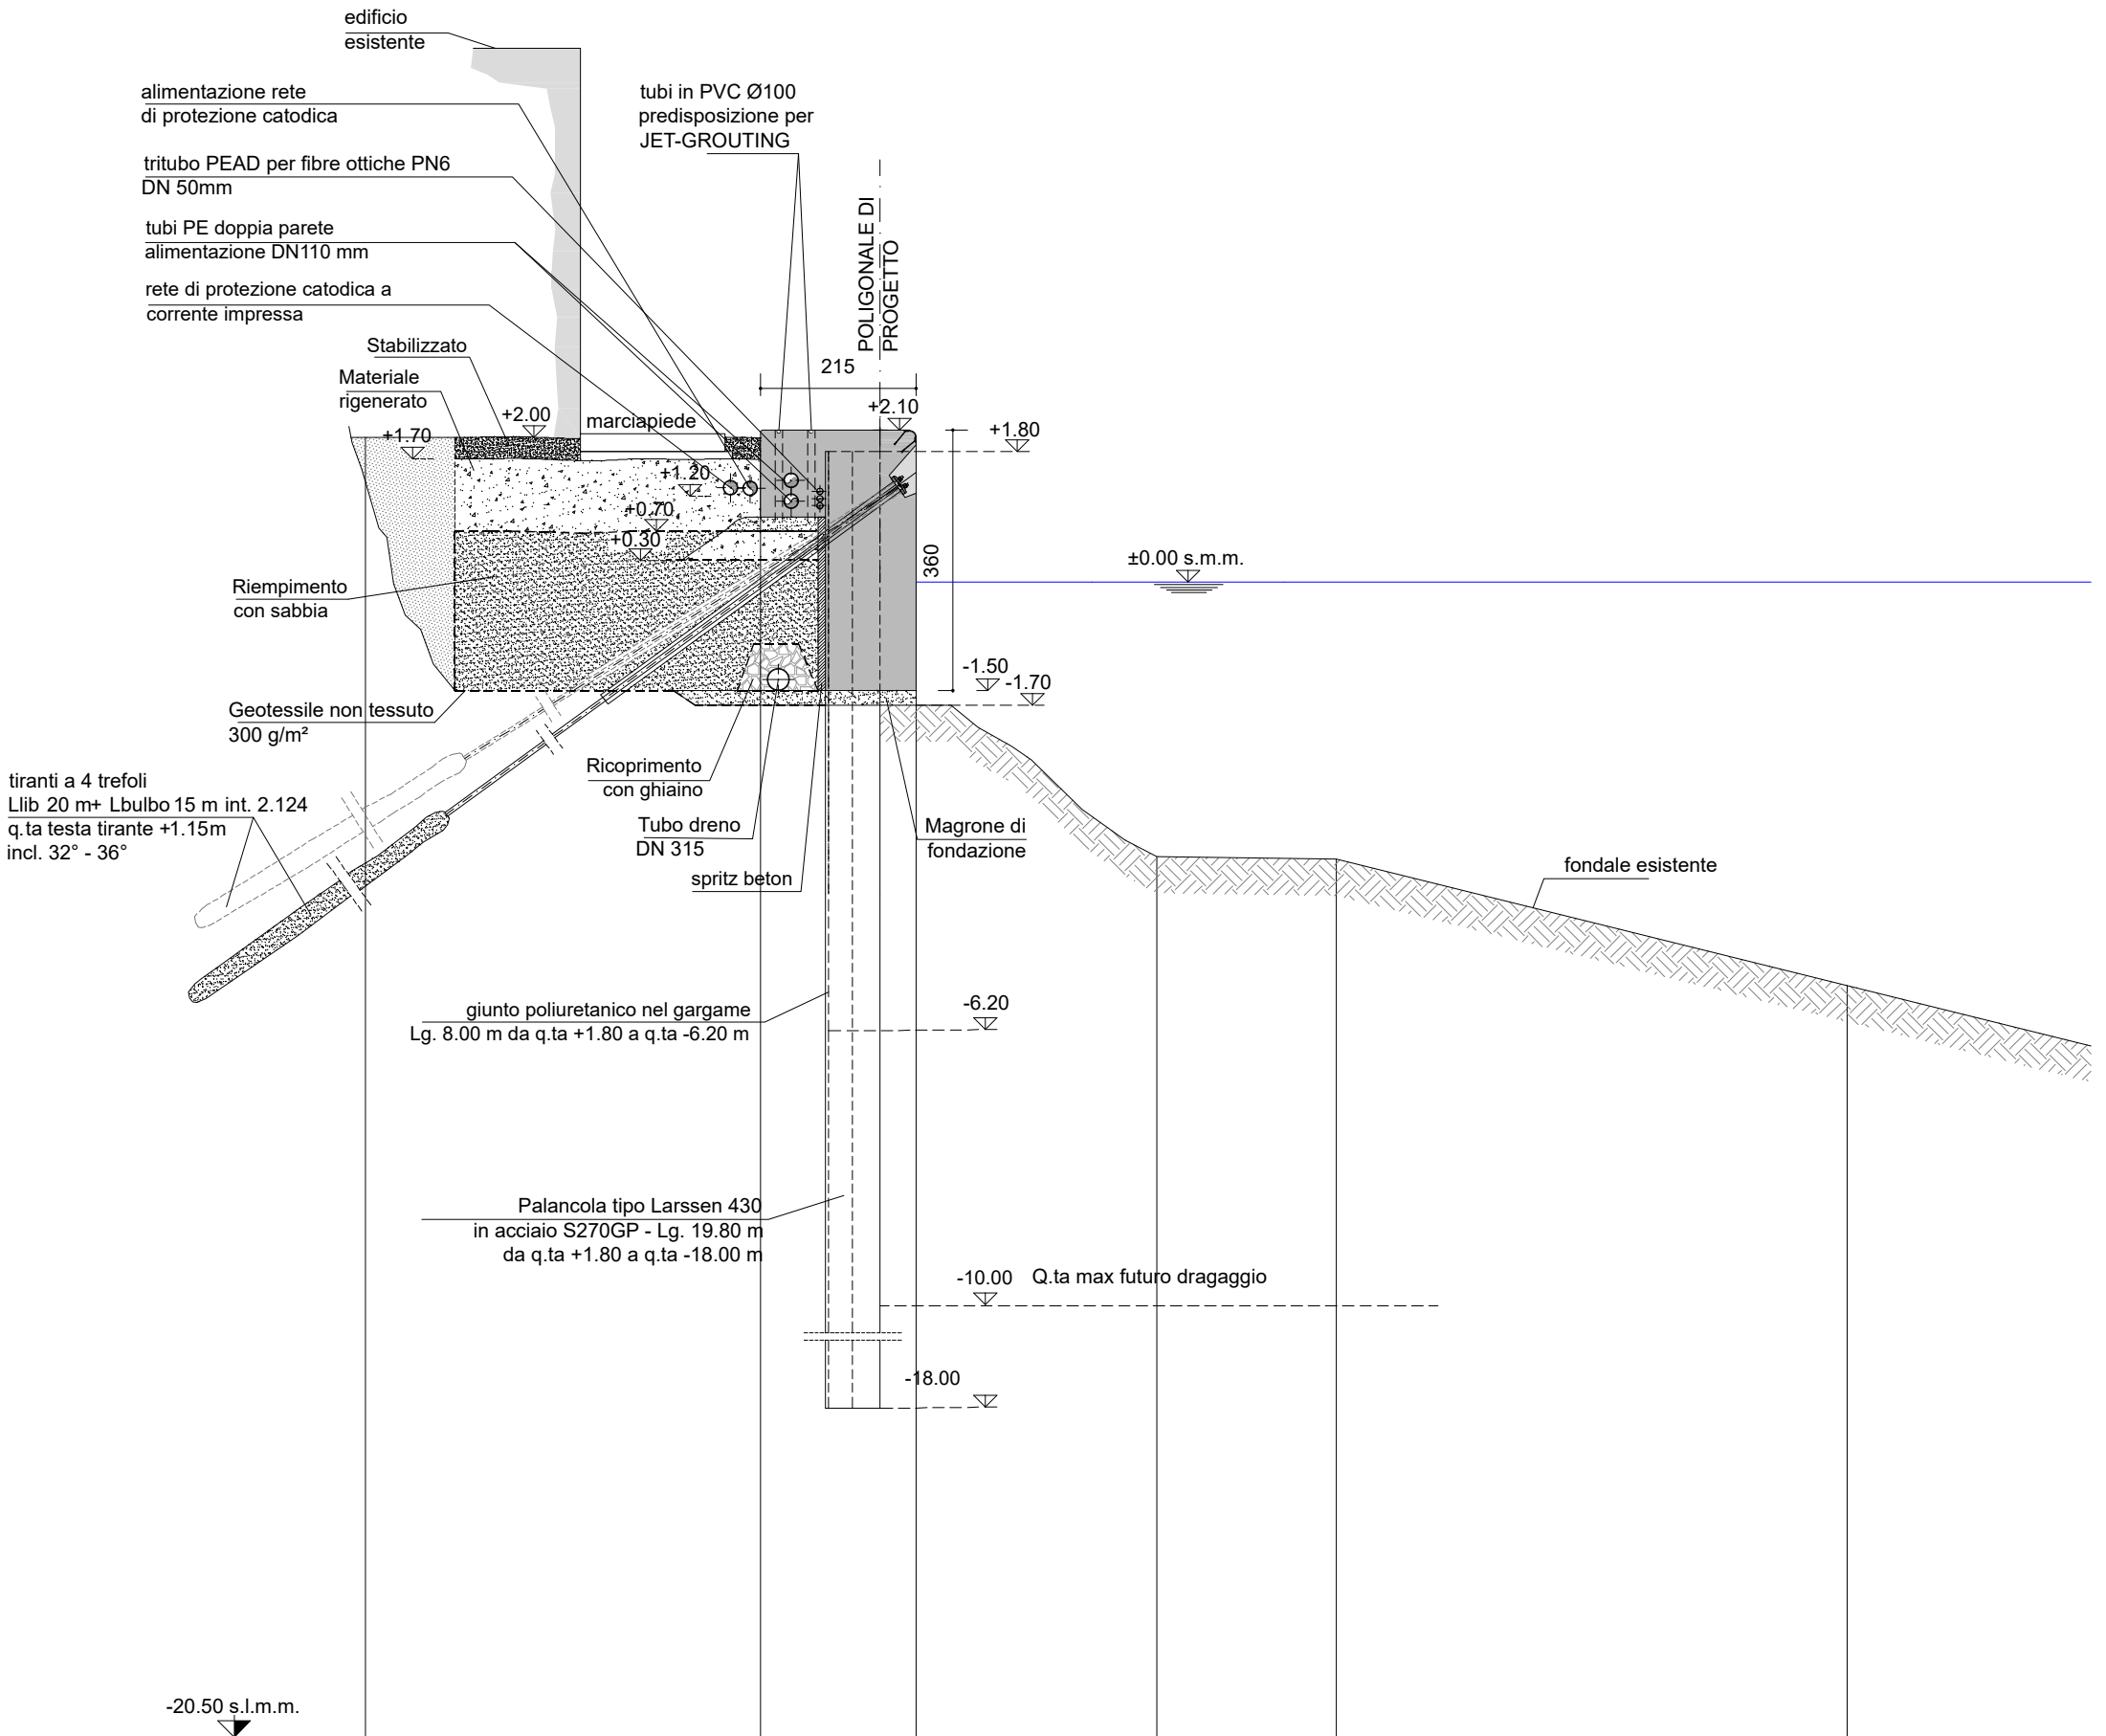

QUOTE TERRENO	+2.00	+2.00	-1.70	-3.79	-3.83	-5.57
DISTANZE PARZIALI	5.46	2.15	3.32	2.49	7.06	

MINISTERO DELLE INFRASTRUTTURE E DEI TRASPORTI

MAGISTRATO ALLE ACQUE

Palazzo X Savi - San Polo, 19 - 30125 Venezia

NUOVI INTERVENTI PER LA SALVAGUARDIA DI VENEZIA

LEGGE 29-11-1984 N. 798

INTERVENTI PER L'ARRESTO E L'INVERSIONE DEI PROCESSI DI DEGRADO DELLA LAGUNA

SISTEMAZIONE DELLE SPONDE

DI PORTO MARGHERA

STATO DELLE OPERE AS-BUILT

DESCRIZIONE:

OP328- STATO FINALE DELLE OPERE

CANALE INDUSTRIALE BRENTELLA

SEZIONE 19

DATA: 15/03/2010

SCALA: 1:100

PIANTA CHIAVE

MACROISOLA PORTUALE

MACROISOLA RAFFINERIE

BACINO DI EVOLUZIONE N.1

19

CONCESSIONARIO

Consorzio Venezia Nuova

Servizio Informativo

Palazzo X Savi - San Polo, 19 - 30125 Venezia

LEGGGE 29-11-1984 N. 798

STATO DELLE OPERE AS-BUILT

SEZIONE 20

SCALA: 1:100



Consorzio Venezia Nuova
Servizio Informativo



+2.00

+2.00

-1.70

-4.18

-4.70

-6.31


5.41

2.15

3.15

3.4

7.45

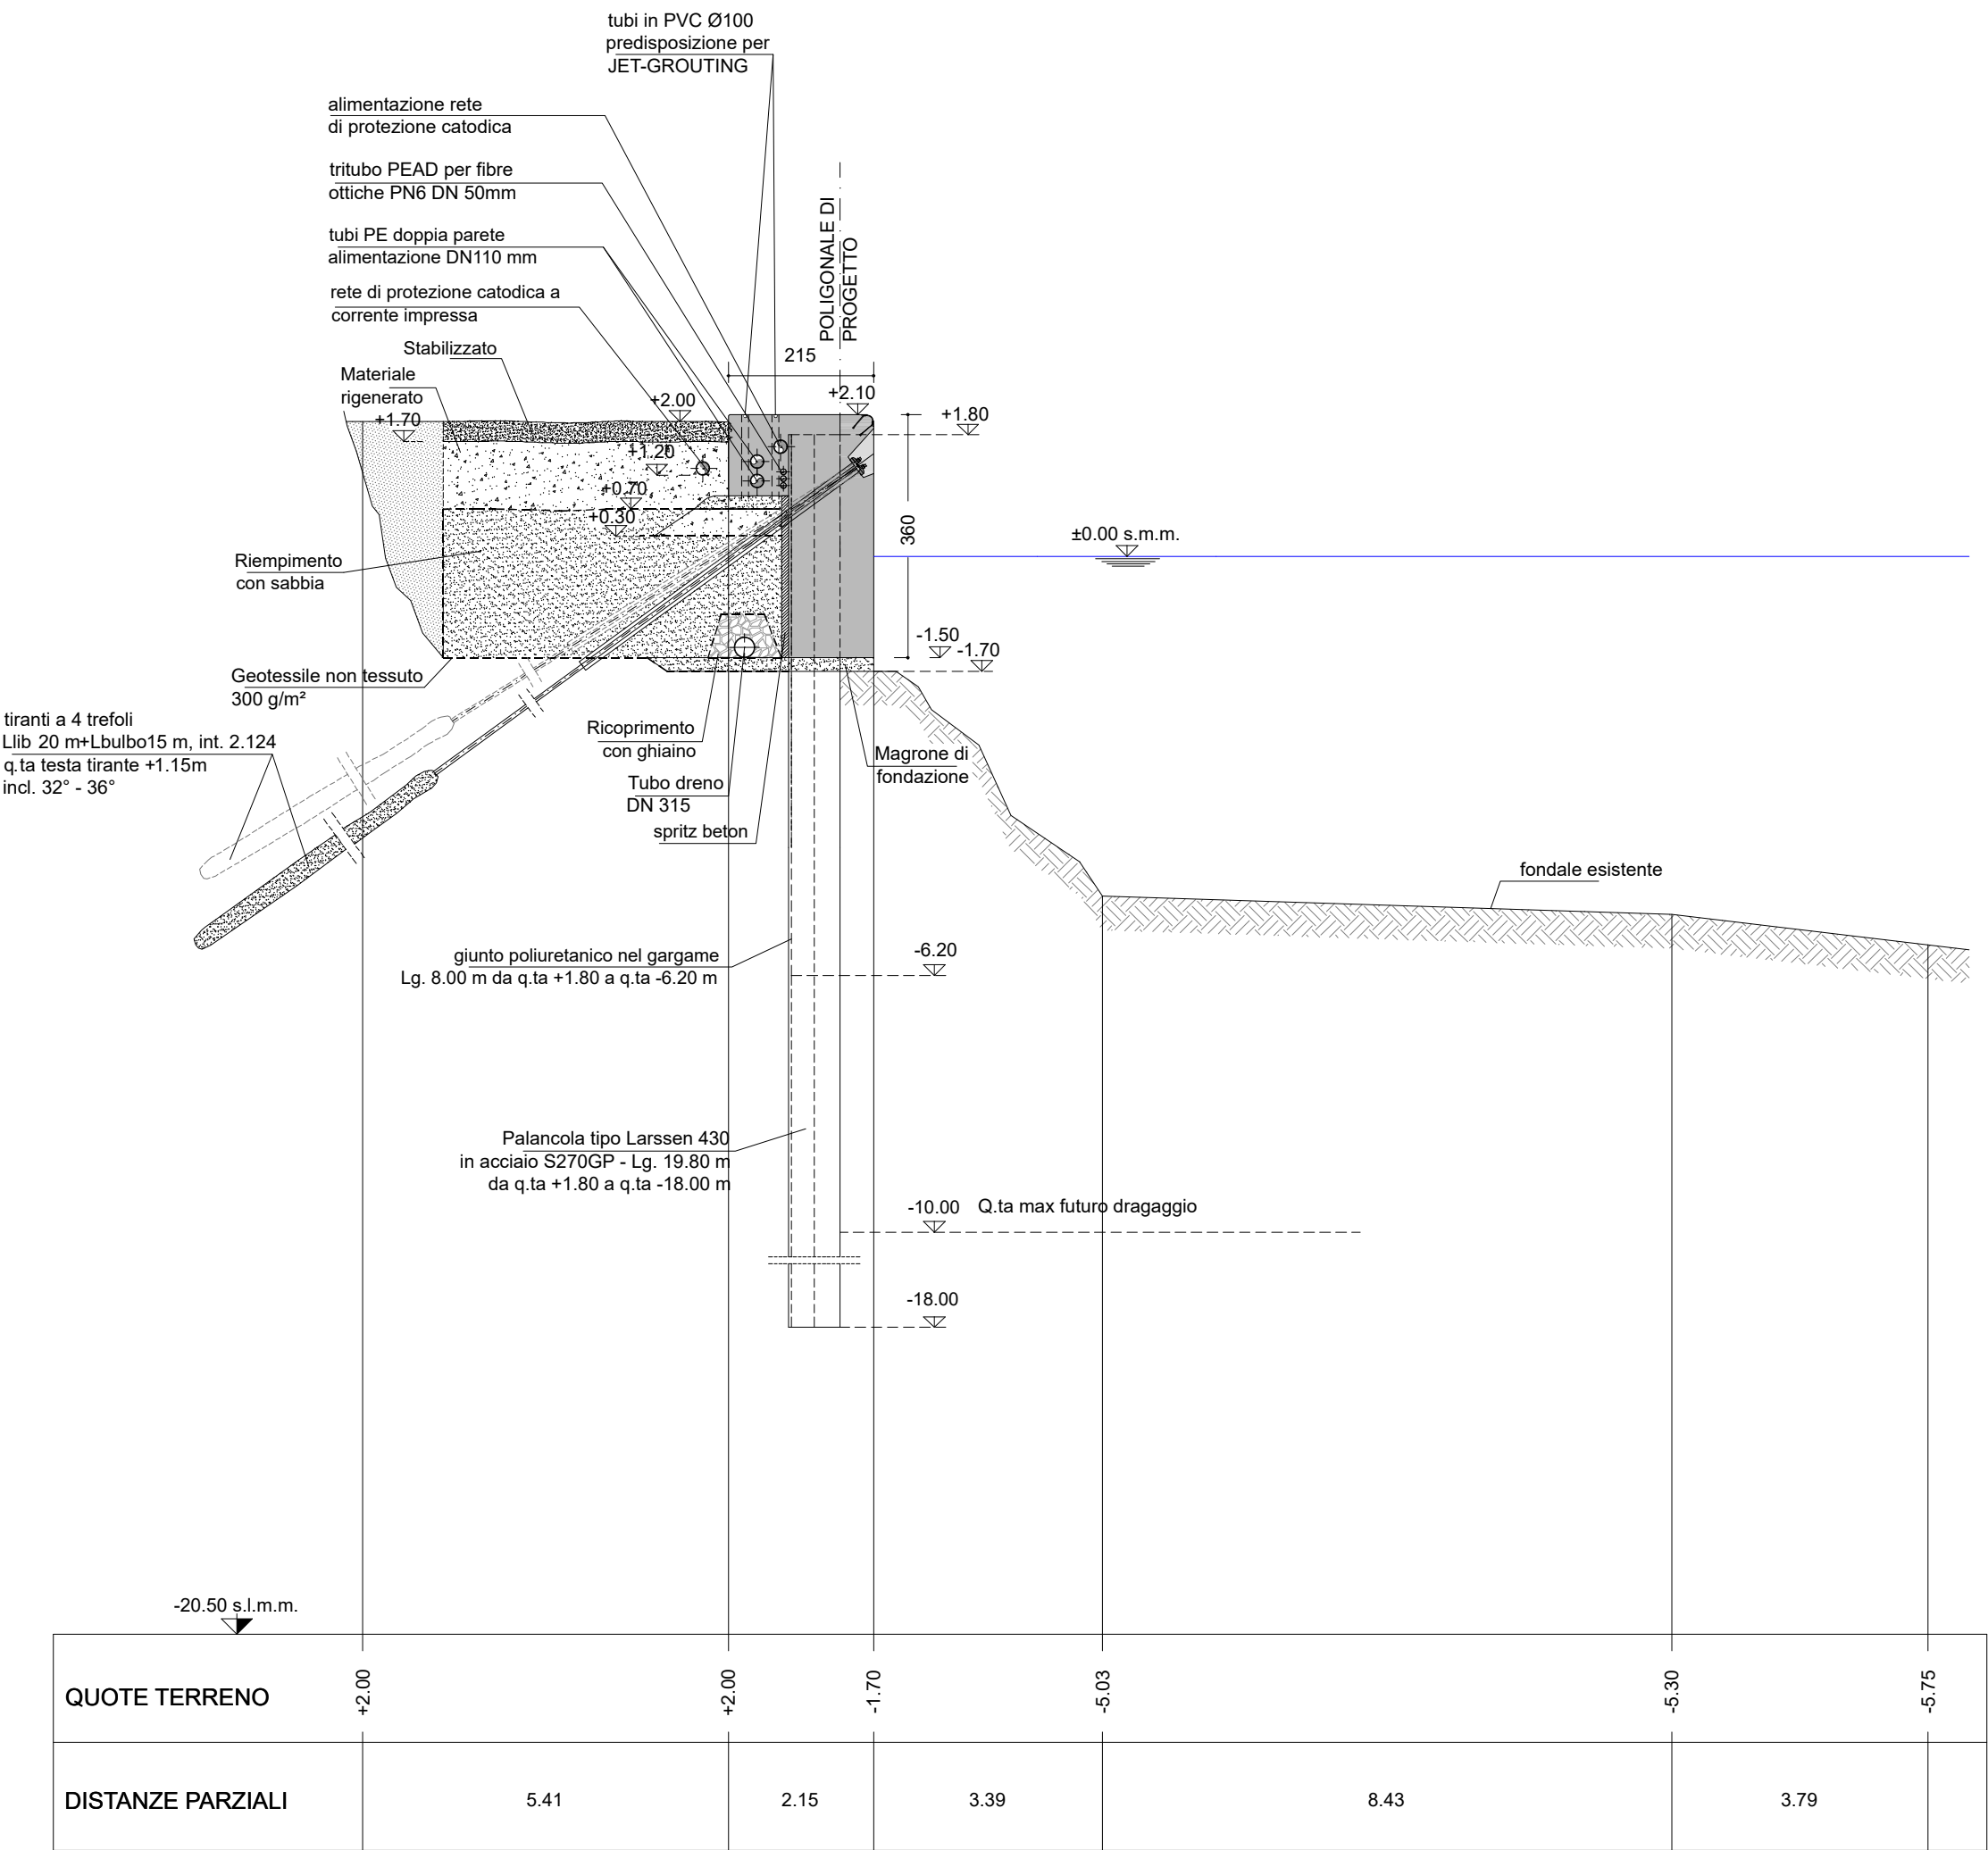

MINISTERO DELLE INFRASTRUTTURE E DEI TRASPORTI

MAGISTRATO ALLE ACQUE

Palazzo X Savi - San Polo, 19 - 30125 Venezia

NUOVI INTERVENTI PER LA SALVAGUARDIA DI VENEZIA

LEGGE 29-11-1984 N. 798

INTERVENTI PER L'ARRESTO E L'INVERSIONE DEI PROCESSI DI DEGRADO DELLA LAGUNA

SISTEMAZIONE DELLE SPONDE

DI PORTO MARGHERA

STATO DELLE OPERE AS-BUILT

DESCRIZIONE:

OP328 - STATO FINALE DELLE OPERE

CANALE INDUSTRIALE BRENTELLA

SEZIONE 21

DATA: 15/03/2010

SCALA: 1:100

PIANTA CHIAVE

CONCESSIONARIO

Consorzio Venezia Nuova

Servizio Informativo